
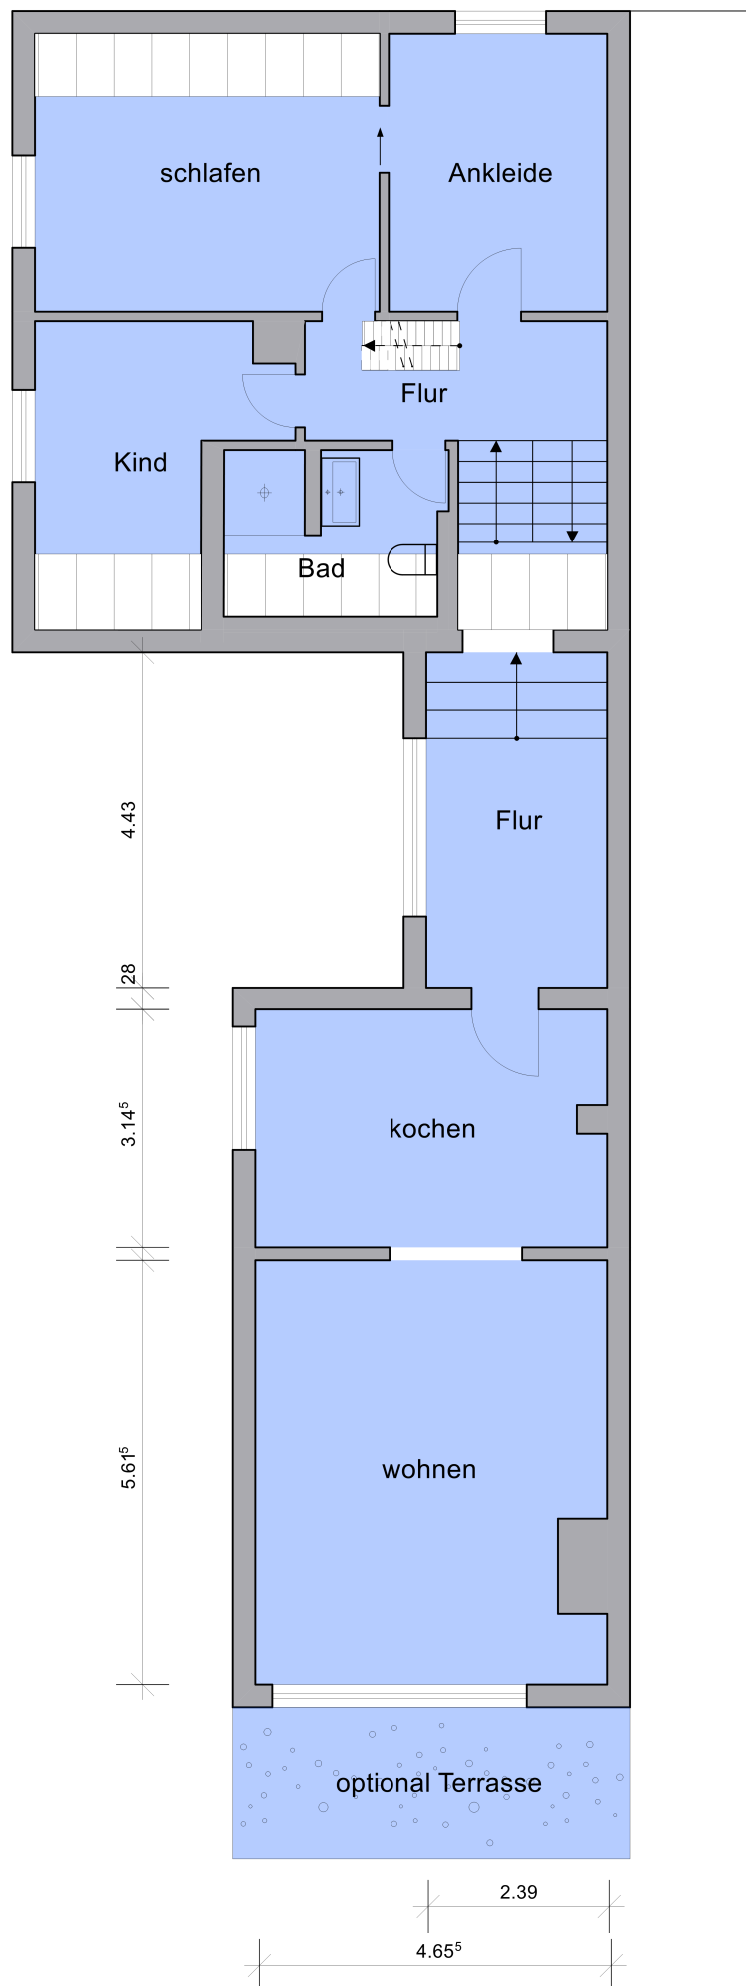
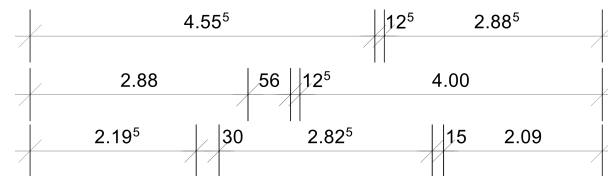


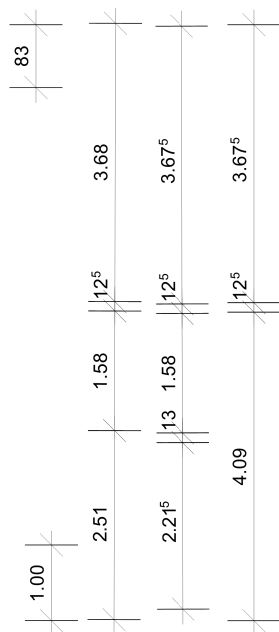

Grundriss Obergeschoss

2-Familienhaus
Rheinstr. 79
76351 Linkenheim-Hochstetten

M1:100 Datum: 14.10.2025
Blattgröße: 297*210 A4

Alle Maße sind ca-Maße und müssen am Bau geprüft werden.
Die Pläne wurden mittels händischem Aufmaß erstellt und stellen den Ist-Zustand da. Dies ist kein Hinweis auf bauplanungsrechtliche- bzw. bauordnungsrechtliche Legalisierung bzgl. ausgebauter Flächen, Anzahl der Wohneinheiten etc.

PLANVERFASSER:

Planungsbüro P. Scherm
Wiesenstr. 19
76661 Philippsburg
www.planungsbuero-scherm.de

Patricia Scherm
Dipl.Ing. FH, Architektin
AL.Nr. 116218

