


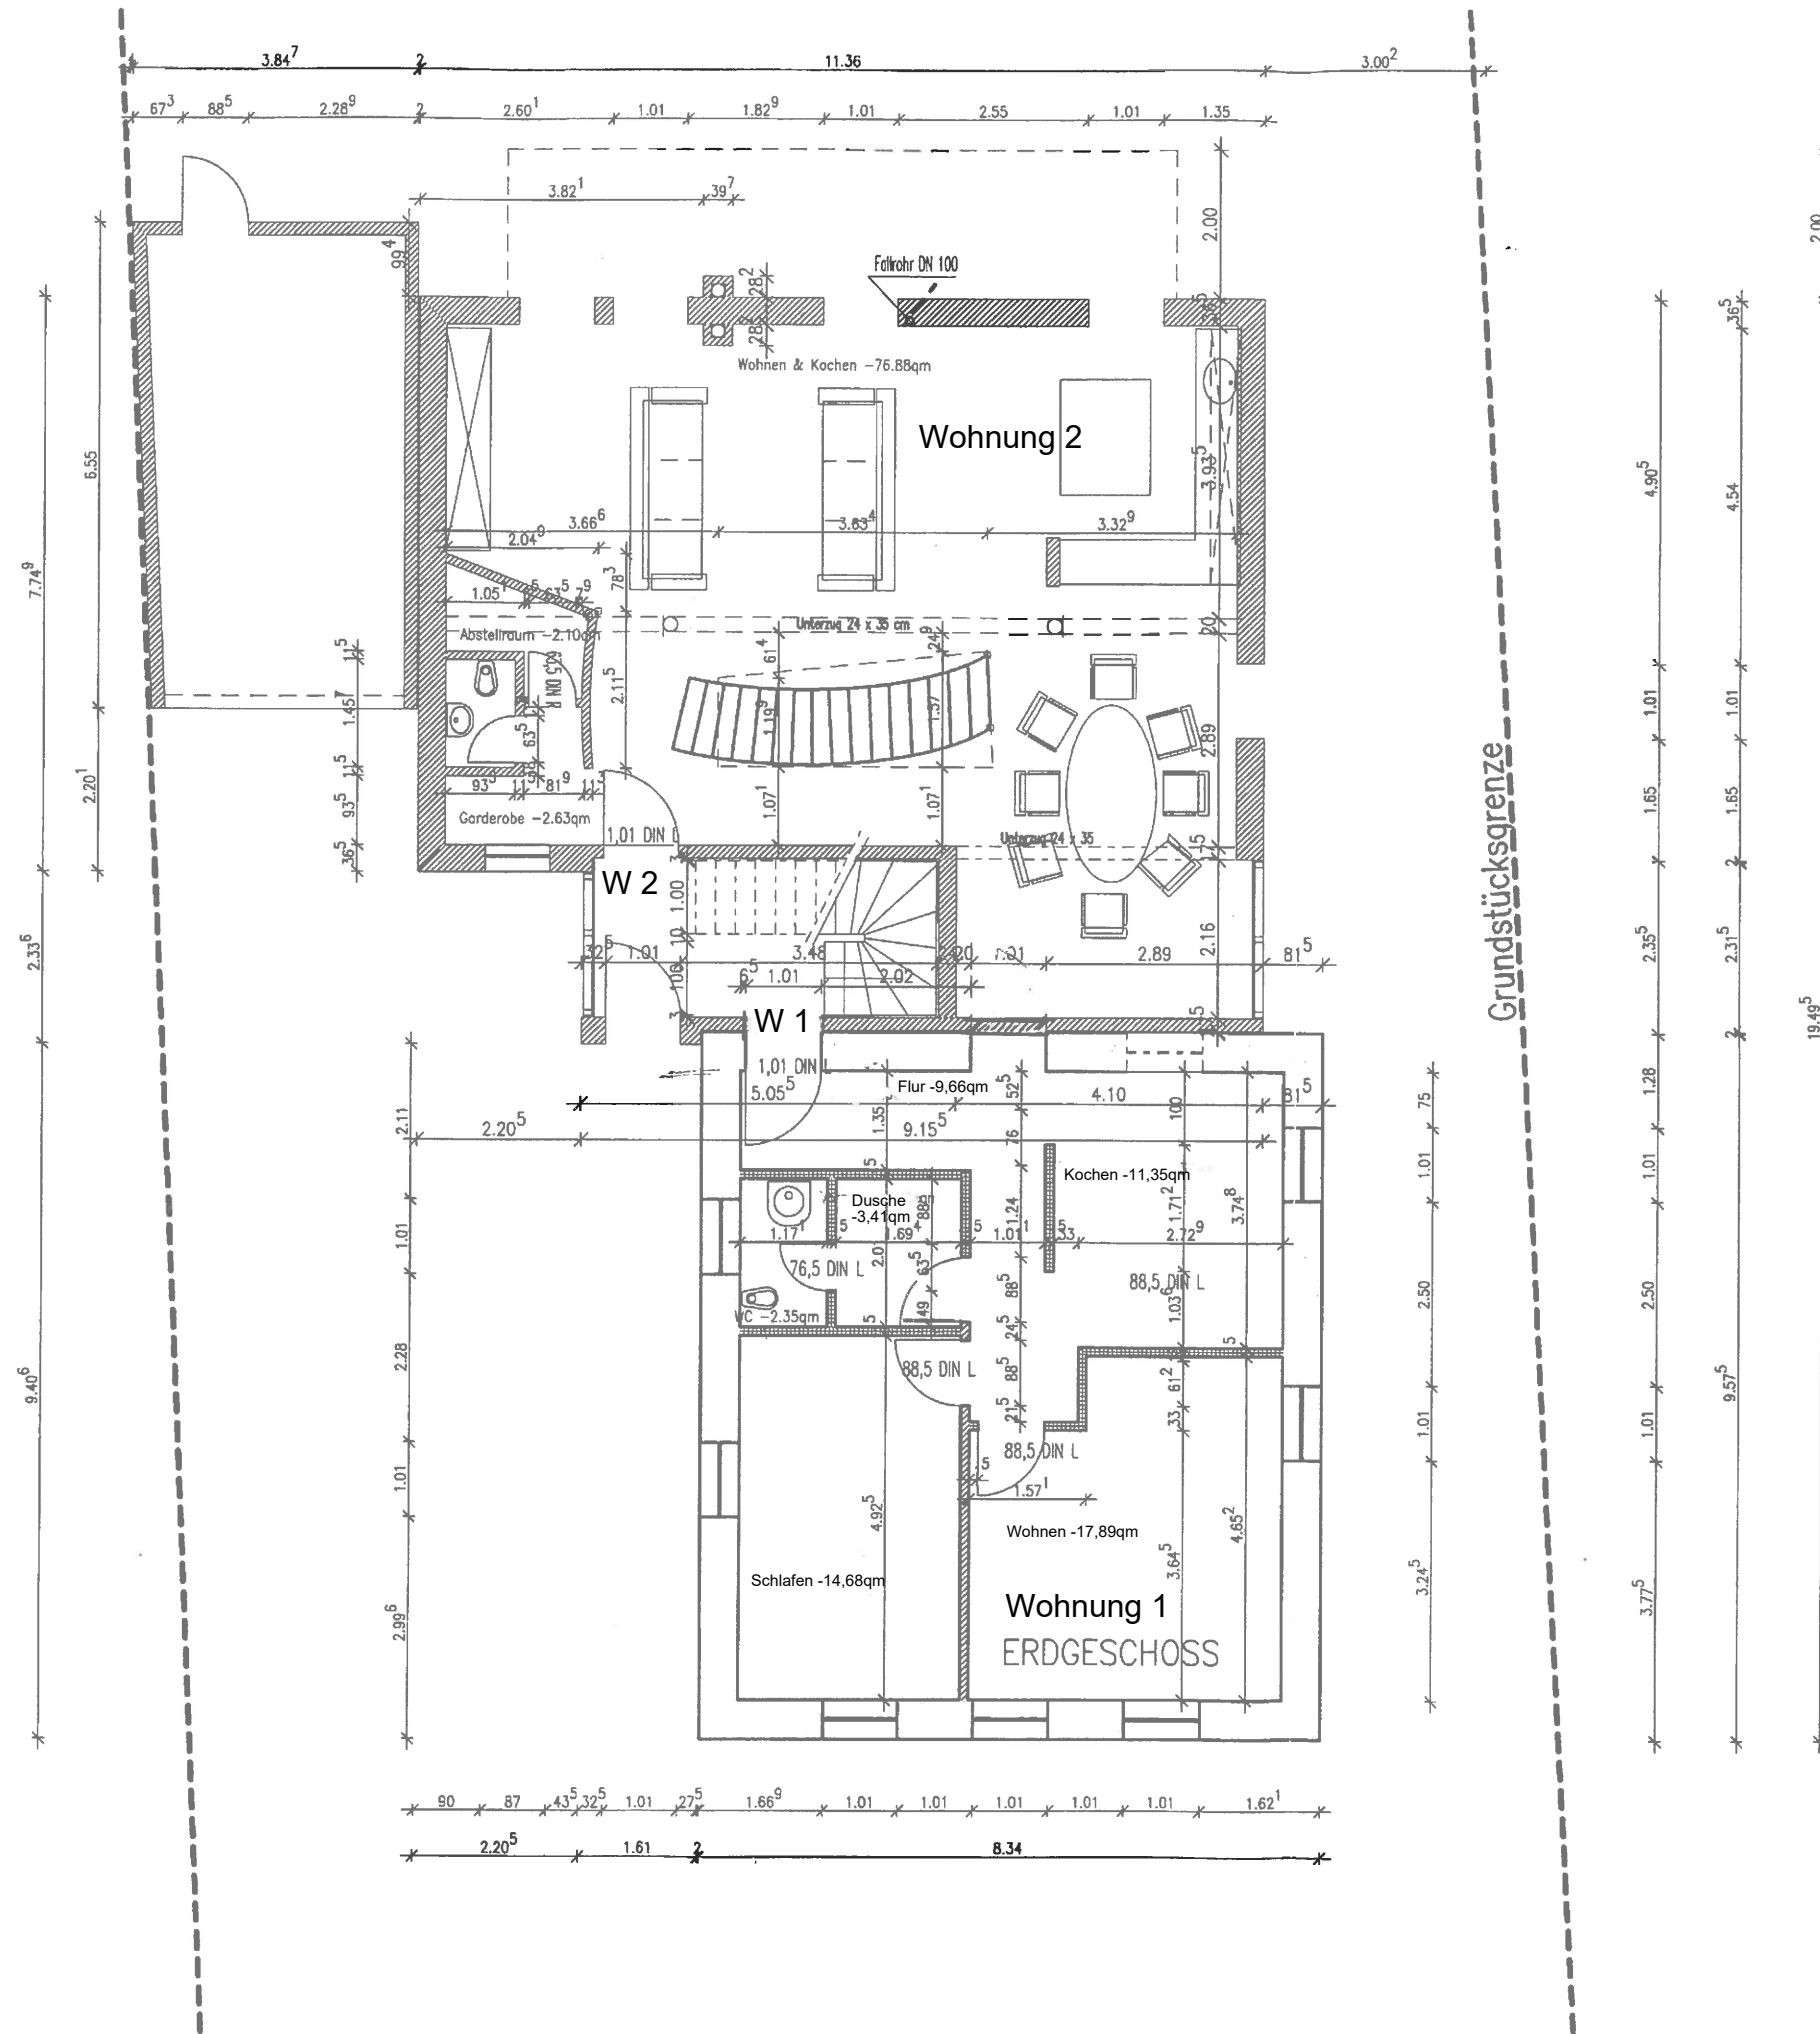

Nutzungsänderung Kellerräume zu abgeschlossener Wohneinheit.

Grundriss Decke über Erdgeschoss bleibt wie im Bestand.

23.04.2025, Doris Gölz

Datum

Bauherr

Nachbar

	Darmstädterstrasse 55	
Projekt	64625 Bensheim	
Vorhaben	Wohnhausanbau	
Art	Decke über Erdgeschoss	
Masstab	1:100	Datum 23.05.2004
Bauherr	Brigitte Schäfer Talstrasse 36	
Entwurf	Ing.Büro Bucanac Kolnerstrasse 6,64293 Darmstadt Tel.: 06151 101455 Fax.: 06151 101456 Mobil.: 0160 94948165	
PlanNr.	002	