



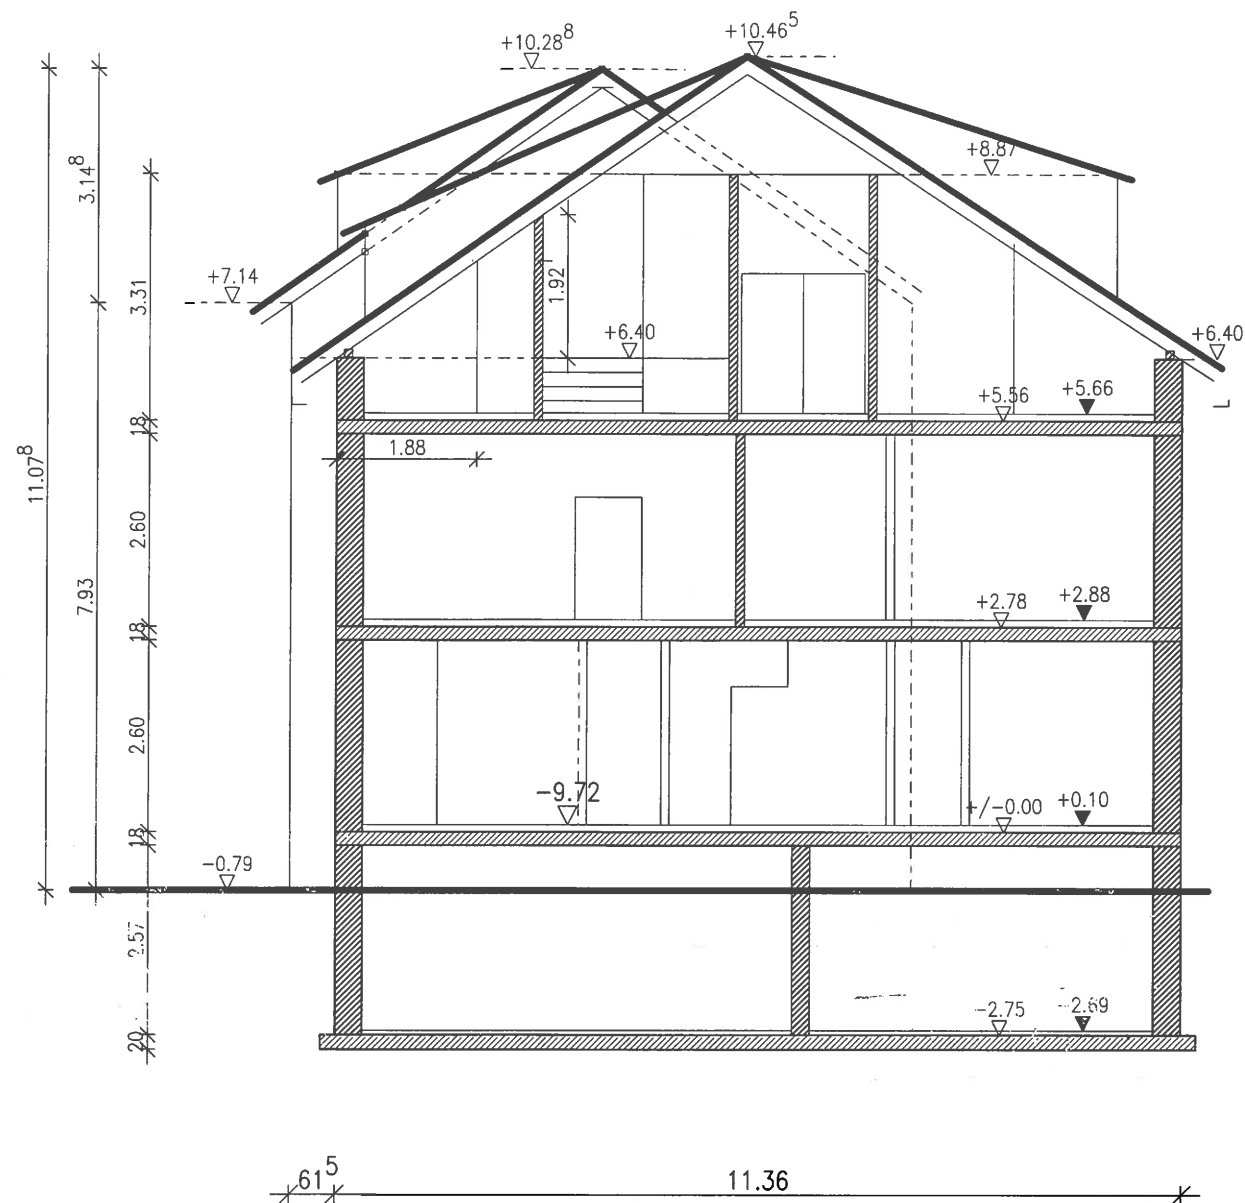

SCHNITT A-A

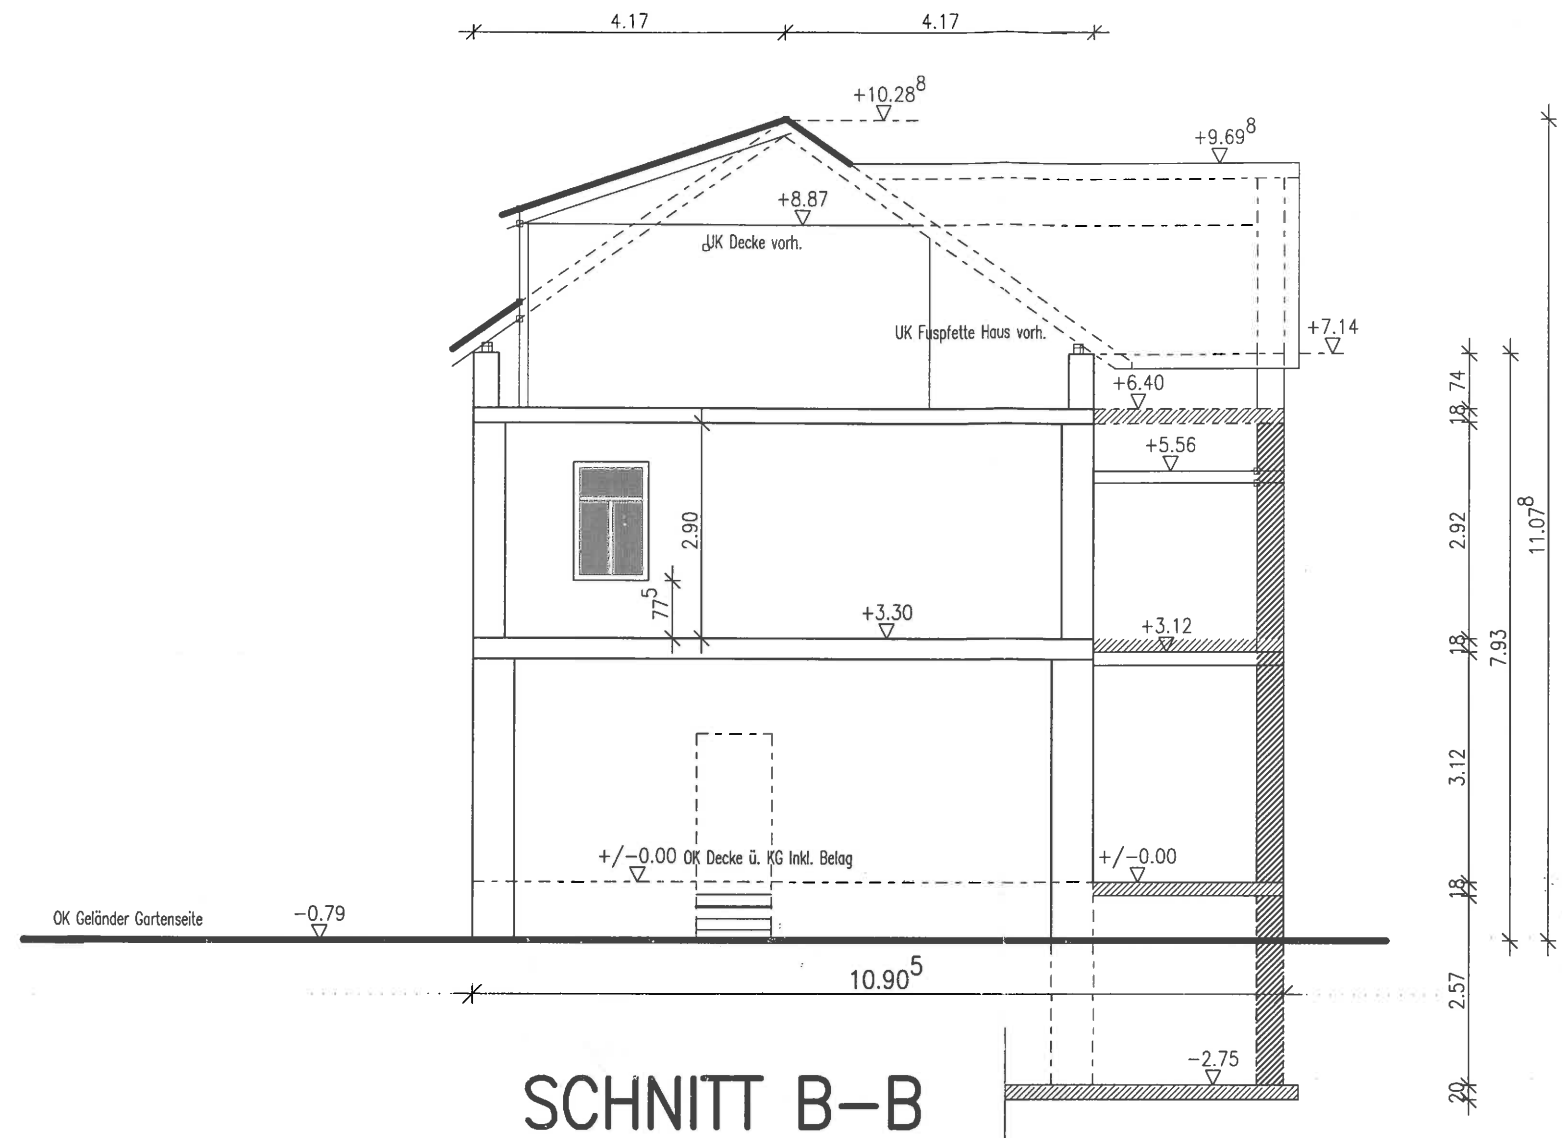

SCHNITT B-B

Nutzungsänderung Kellerräume zu abgeschlossener Wohneinheit.

Schnitte bleiben wie im Bestand.

23.04.2025, Doris Gölz

Neubau
 Bestand
 Abriss

Bauherr

Entwurf

Darmstädterstrasse 55	
Projekt	64625 Bensheim
Vorhaben	Wohnhausanbau
Art	Schnitte
Masstab	1:100
Datum	23.05.2004
Brigitte Schäfer Talstrasse 36	
Bauherr	64625 Bensheim
Entwurf	Ing.Büro Bucanac Kolnerstrasse 6,64293 Darmstadt Tel.: 06151 101455
PlanNr.	Fax.: 06151 101456
005	Mobil.: 0160 94948165