


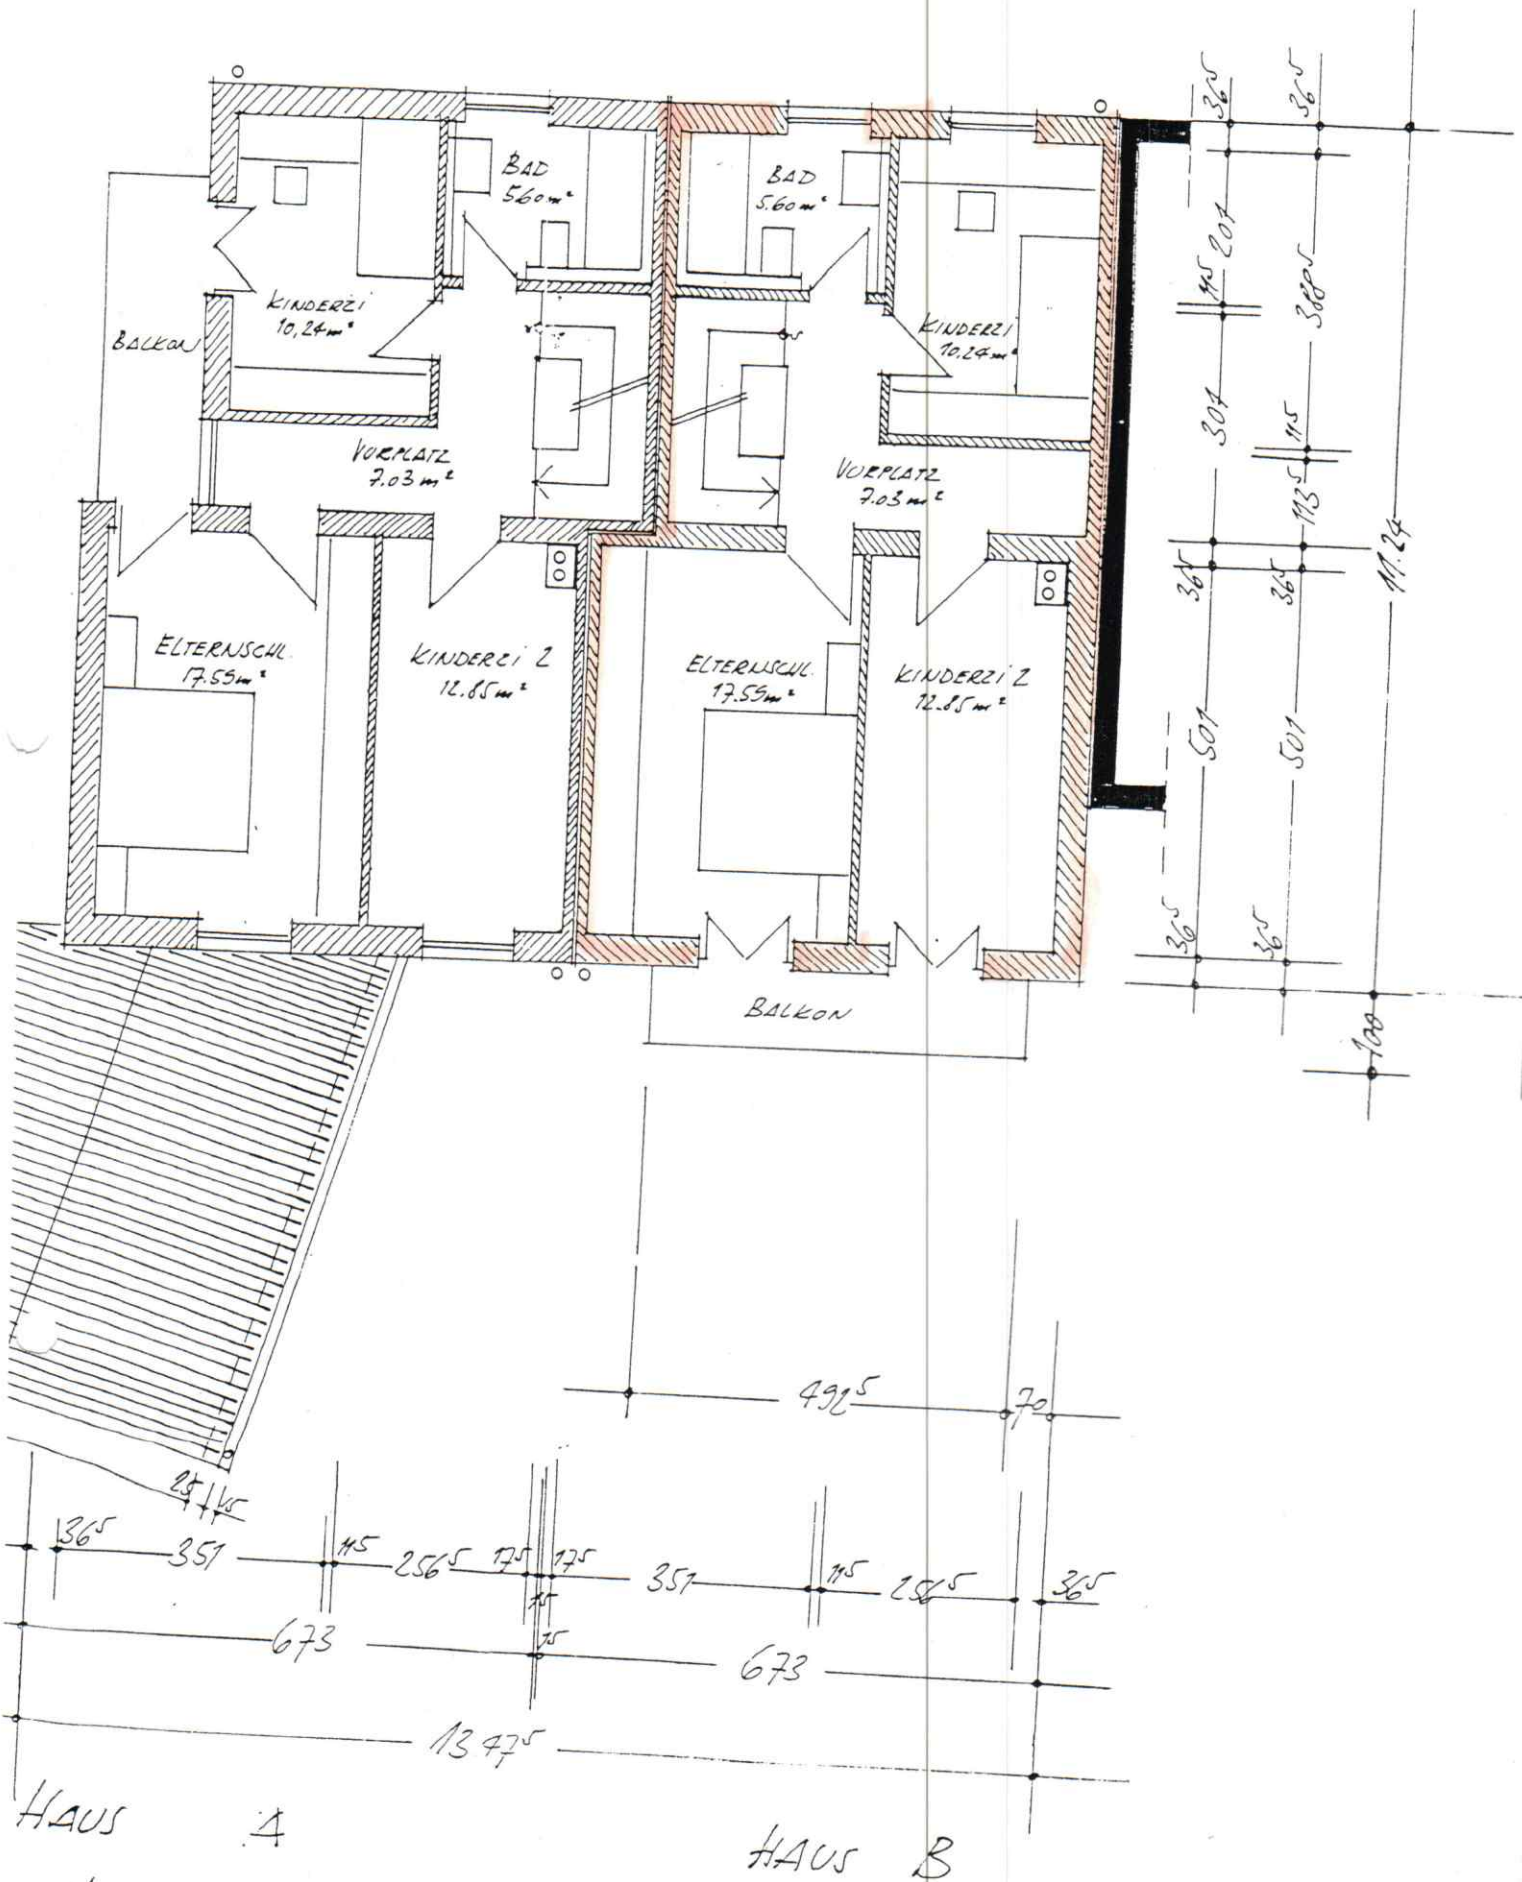

1. OBERGESCHOSS