



- BESTAND
- NEU
- ABBRUCH

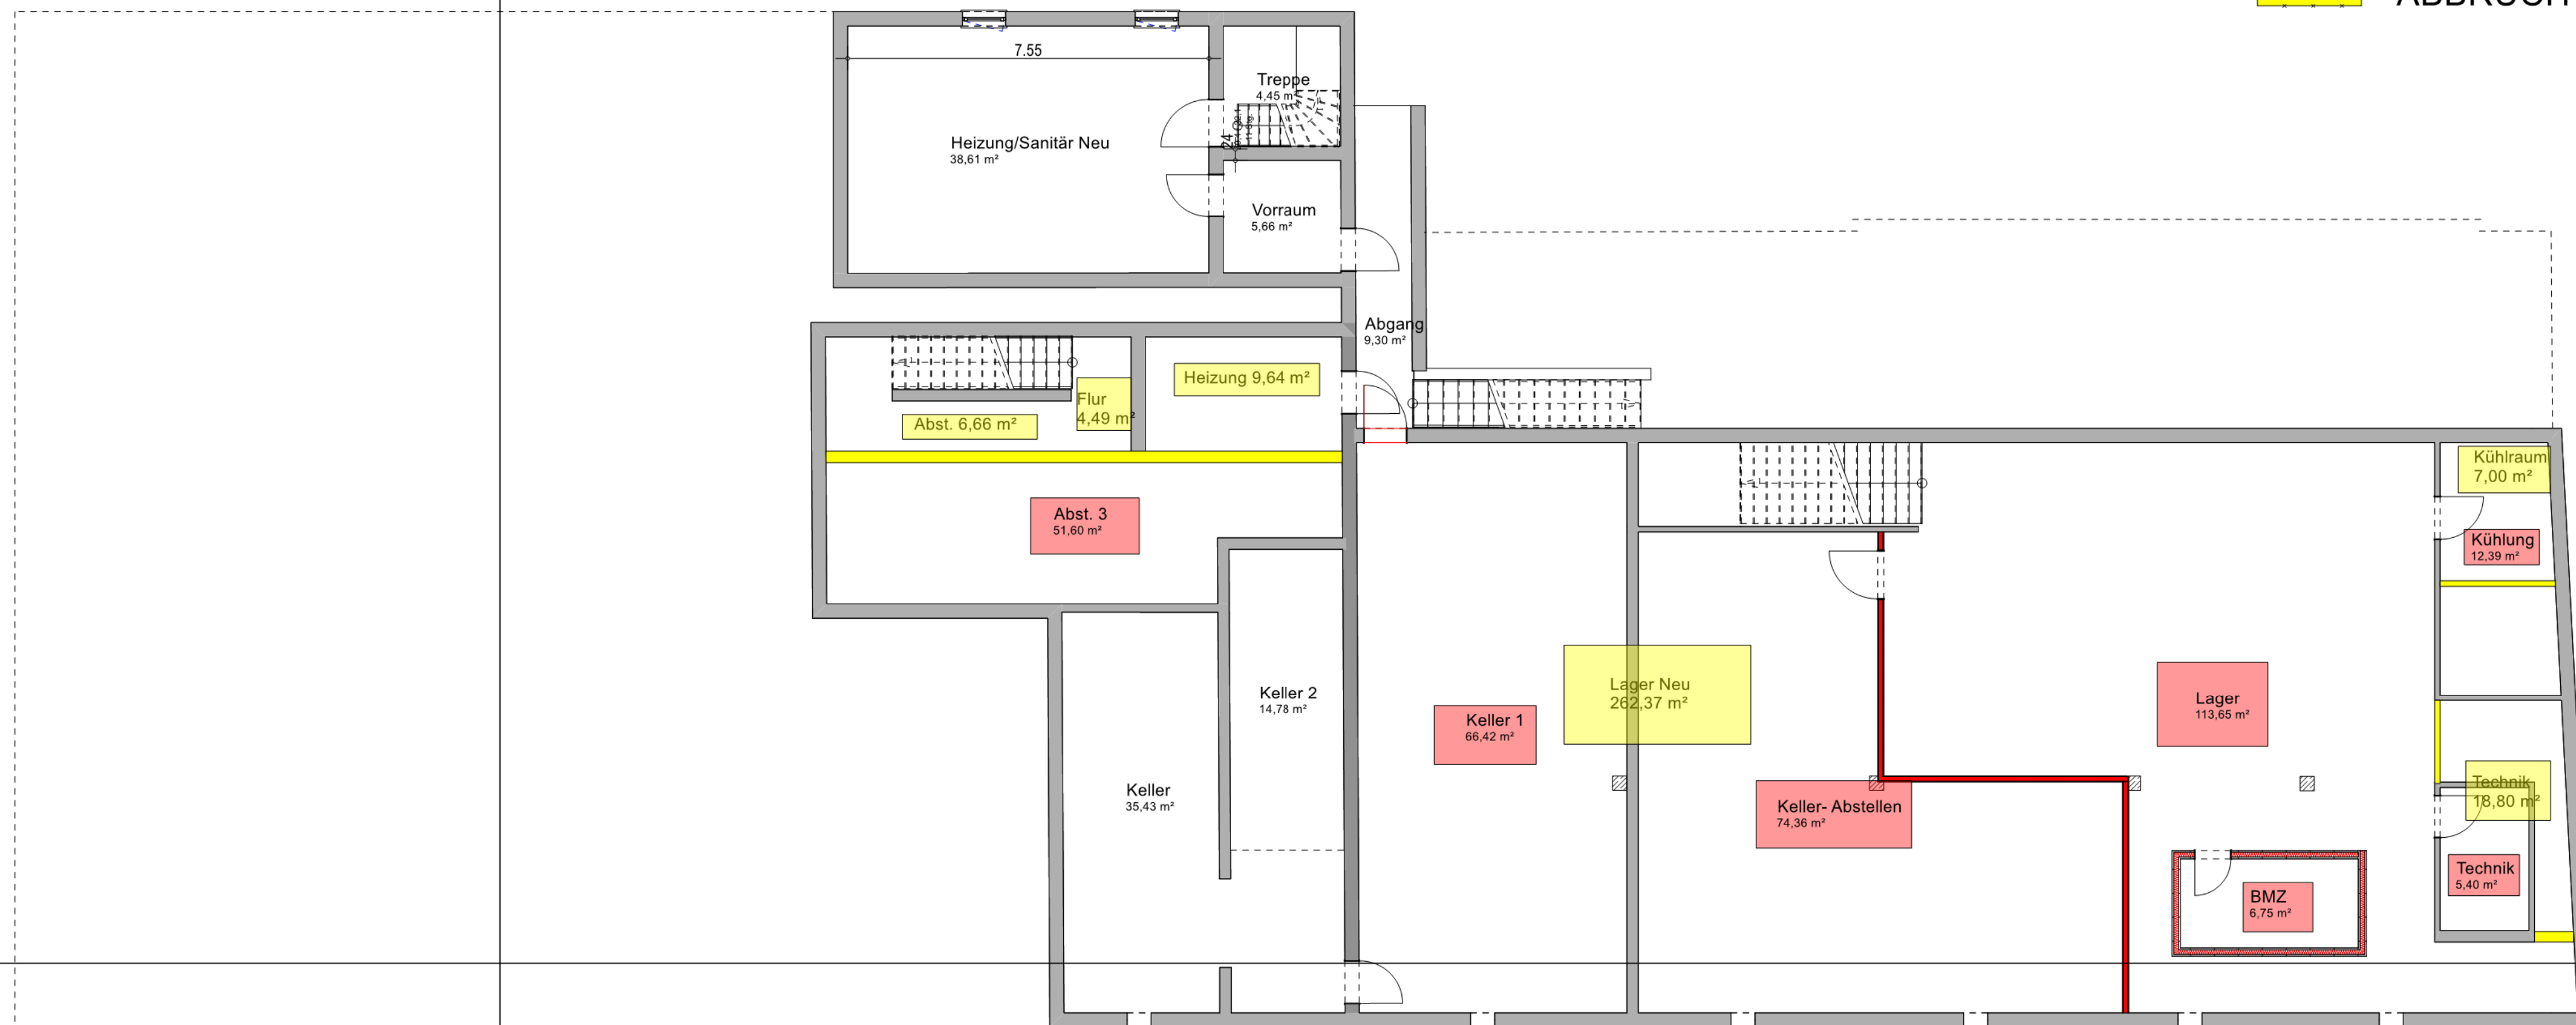

Kellergeschoss 1:100

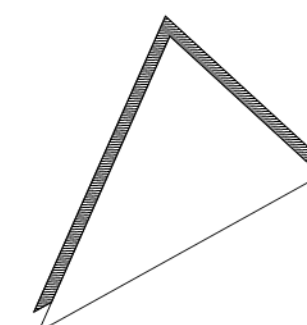

Büro für Bauplanung und Baustatik Roland Beetz , Dipl. Ing Kärcher Strasse 10, 64839 Münster-Altheim Telefon 06071-34329- Fax 06071-37884		
BAUGENEHMIGUNG		
PROJEKT Textur zu den Baugenehmigungen 410-1273/15/S und 410-2889/15/S Praxis,Läden und Hotel, Münster, Leibnizstrasse Gemeinde Münster Fl. 13 Nr. 132/1		
BAUHERR Josef Korkostashvili Sigmund -Freud -Straße 74 60436 Frankfurt		
PLANINHALT Kellergeschoss		
DATUM:	geändert 01.03.2019	MASSTAB: 1:100
GEZEICHNET: NN		PLAN NR.:
DER BAUHERR		DER PLANVERFASSER