


- BESTAND
- NEU
- ABBRUCH

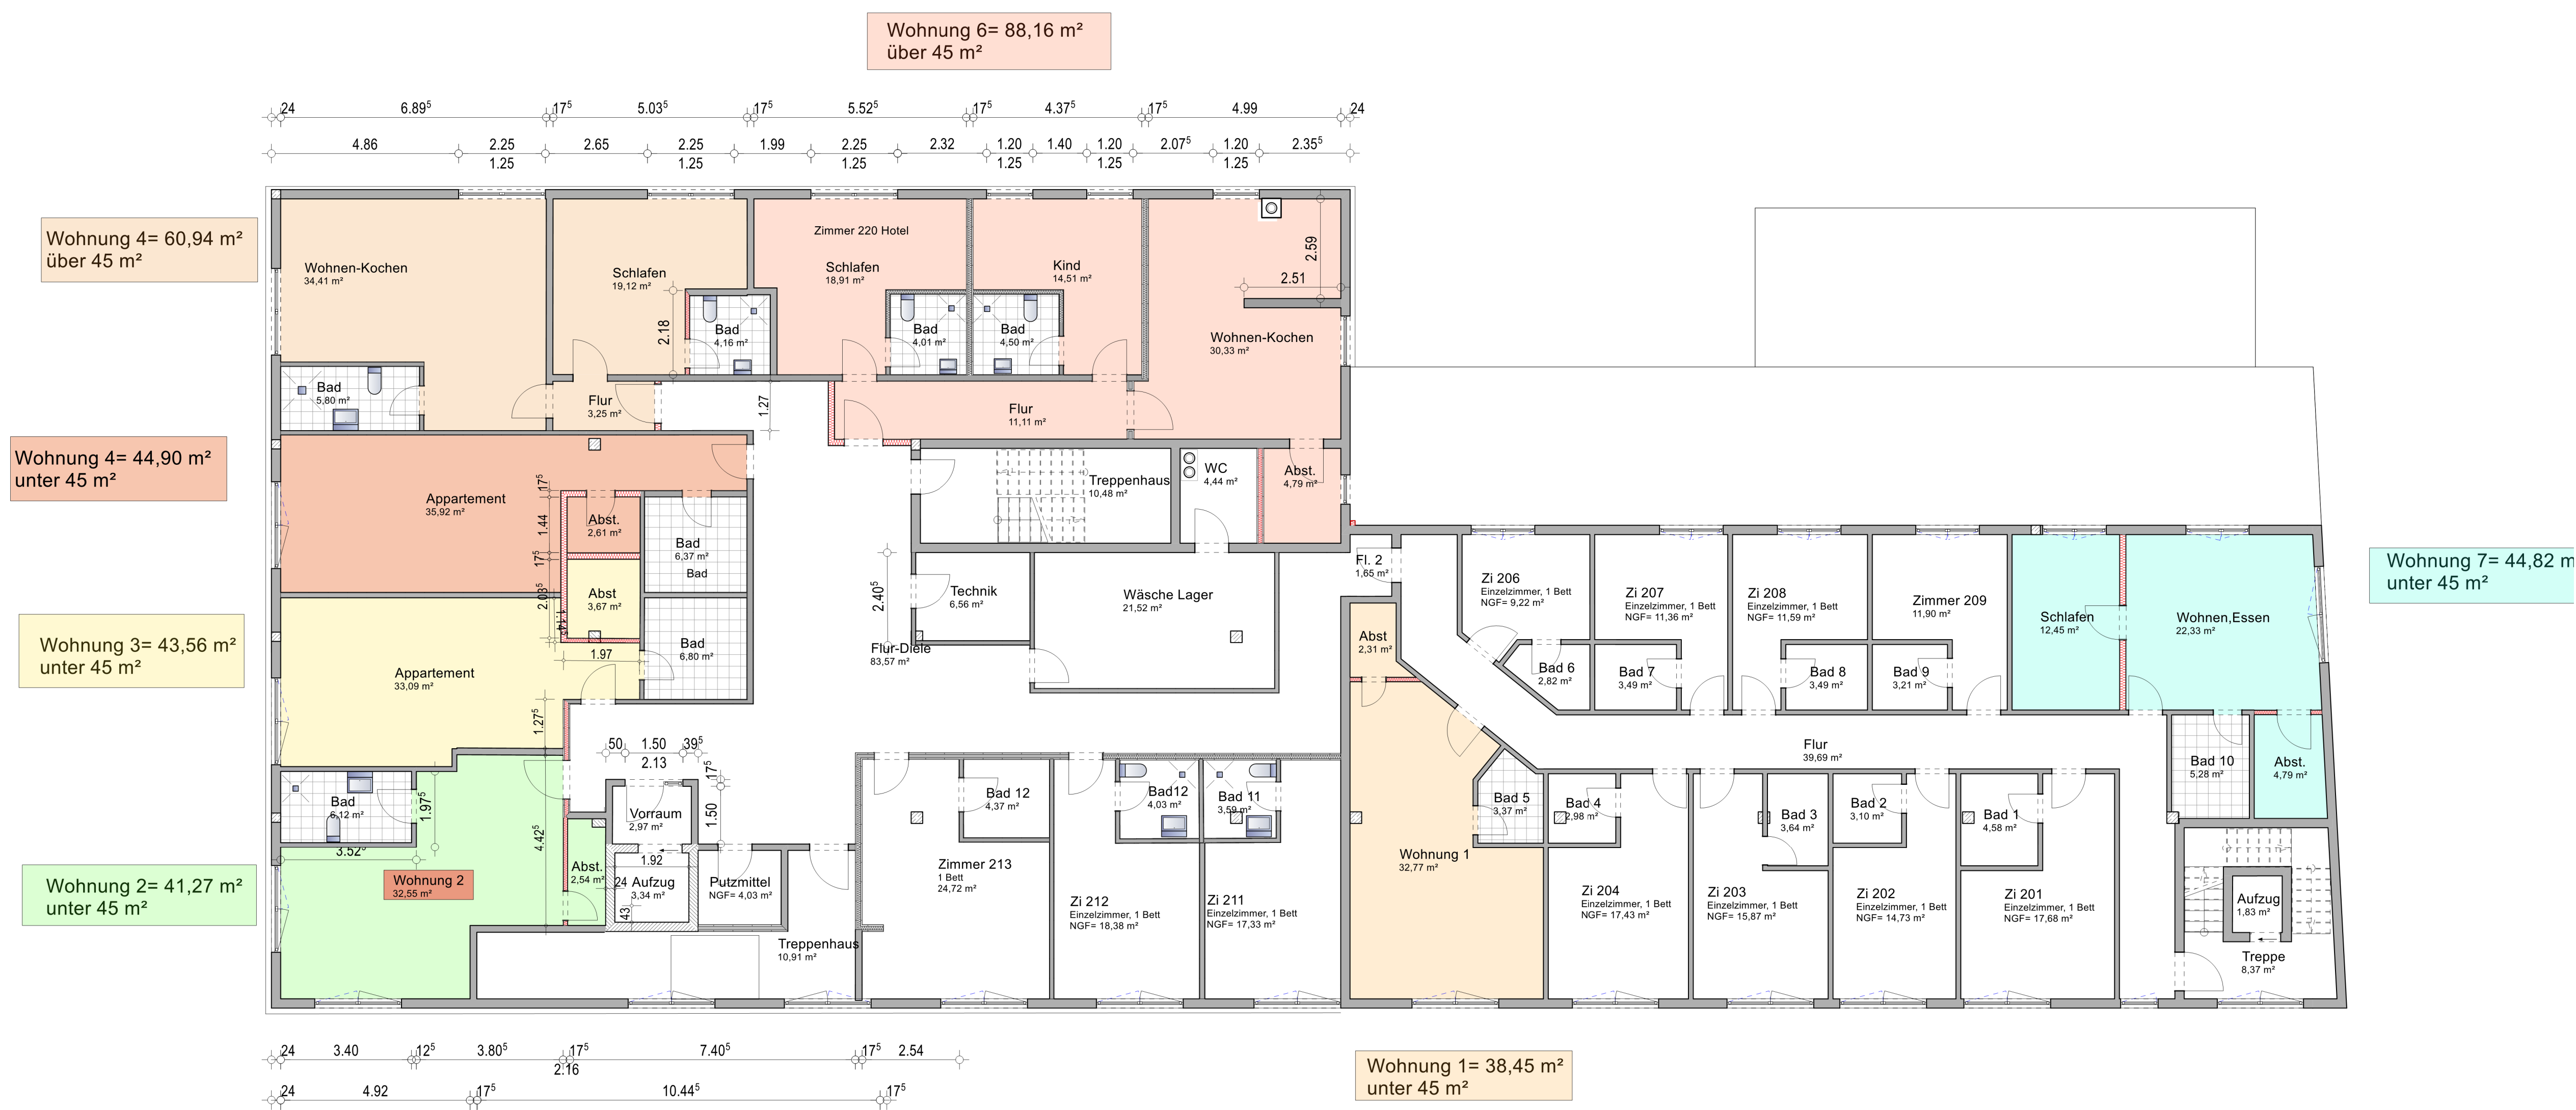

2. Obergeschoss 1:100

Büro für Bauplanung und Baustatik

Roland Beetz , Dipl. Ing

Kärcher Strasse 10, 64839 Münster-Altheim

Telefon 06071-34329- Fax 06071-37884

BAUGENEHMIGUNG

PROJEKT
Nutzungsänderung von Gaststätte zu Verkaufsläden
Hotelzimmer zu Wohnungen und Büro zu Wohnung
Wohnungen und Neubau Staffelgeschoss, Münster, Leibnizstrasse 6
Gemarkung Münster Fl. 13 Nr. 132/1

BAUHERR
Josef Korkostashvili
Melli-Beese Straße 10
60486 Frankfurt

PLANNINHALT
2. Obergeschoss

25.03.2019
GEZEICHNET: HB

16.03.2022

MASSTAB: 1:100
PLAN NR.:

DER BAUHERR

DER PLANVERFASSER