


Objekt: Agnes-Miegel-Weg 13 - 42553 Velbert

DG: Grundriss

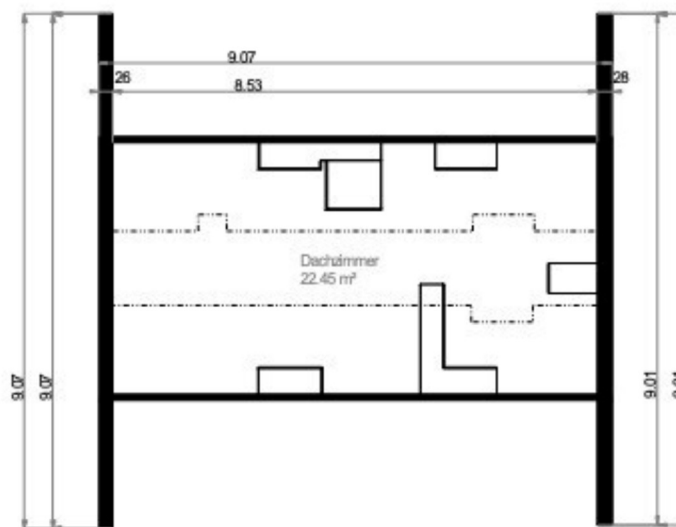

..... 2 m-Charakter

Maßstab 1: 100  
0.0 0.5 1.0 1.5 2.0m

Wohnfläche 100%

Wohnfläche 50%

Wohnfläche 25%

Aumaß erstellt am 07.11.2022  
Aumaß erstellt durch: Doris Lohmann  
Unterschrift:   
Doris Lohmann  
DIN 277