


Objekt: Agnes-Miegel-Weg 13 - 42553 Velbert

OG: Grundriss

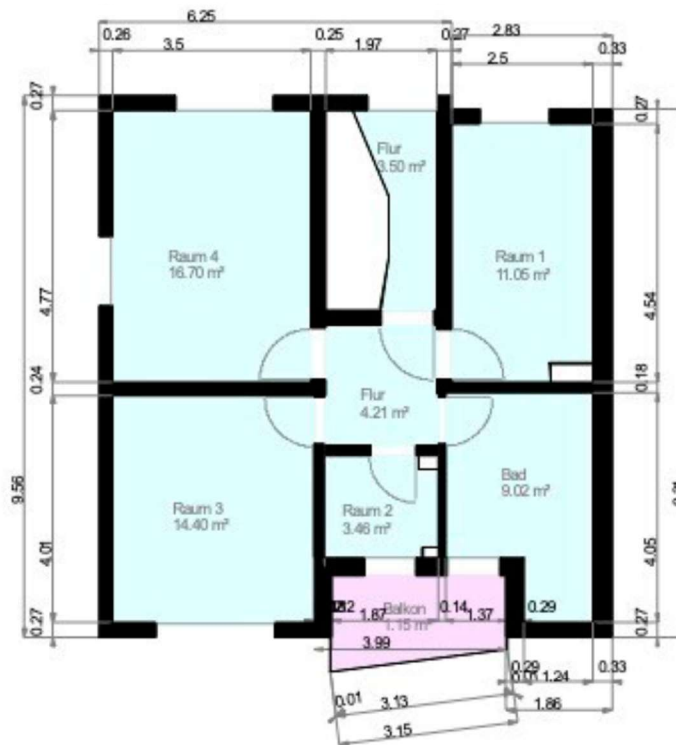

Maßstab 1: 100
0.0 0.5 1.0 1.5 2.0m

Wohnfläche 100%

Wohnfläche 50%

Wohnfläche 25%

Aumaß erstellt am 07.11.2022
Aumaß erstellt durch: Doris Lohmann
Unterschrift: 
Doris Lohmann
DIN 277
DIN 277