



SCHNITTE

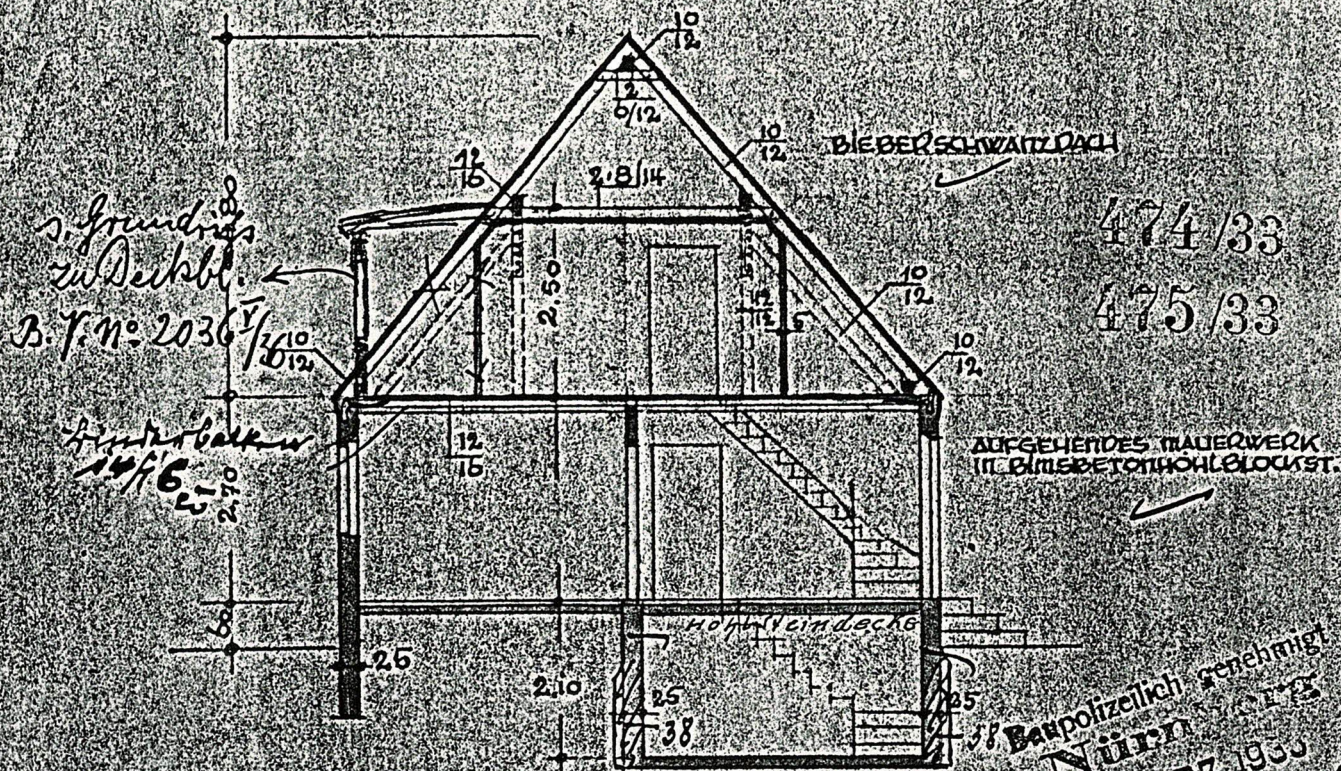

474/33
475/33

Beauftragt genehmigt
Nürnberg
16. MRZ. 1933
Der Stadtrat.

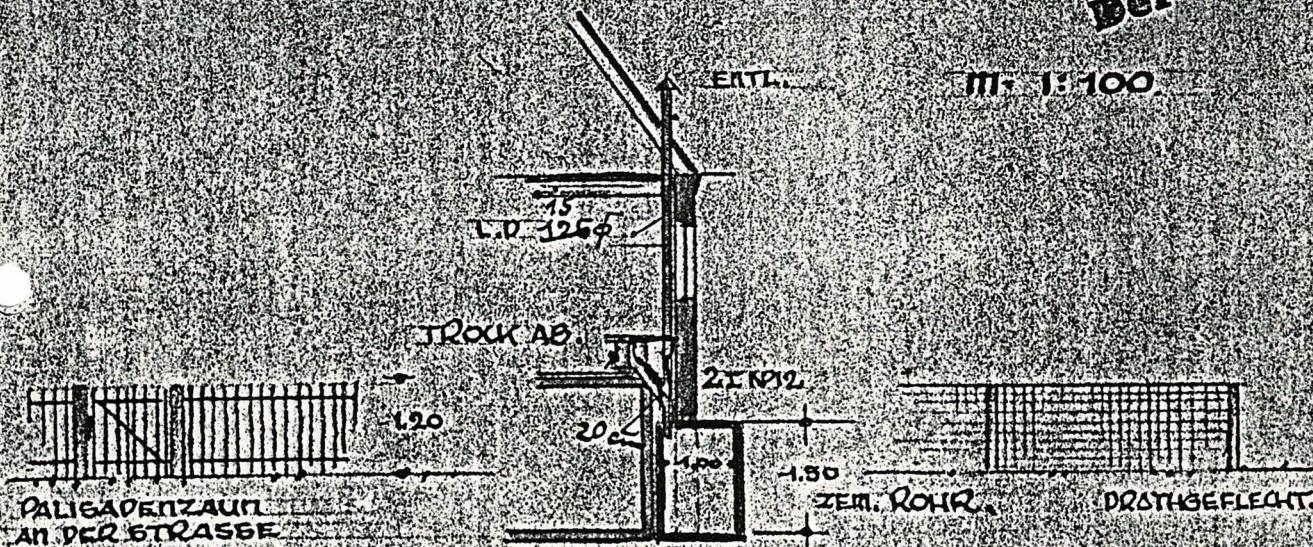

DER BAUHERR

D. NACHBARN

NÜRNBERG, 17. II. 1933.

D. ARCHITEKT
Hans Höllein

Architekt

Nürnberg-N, Krugstr. 85.

Franz Kaver Lukas

Konrad Winkler
Reichold Gammann

Hans Höllein