

2,30 1,80

DACHGESCHOSS.


474-2

Mm 9/35

Baupolizeilich genehmigt
Nürnberg
16 MRZ. 1933
Der Stadtrat

1. G. u. 9. V. 35

*s. Deckbl.
2036 I/35*

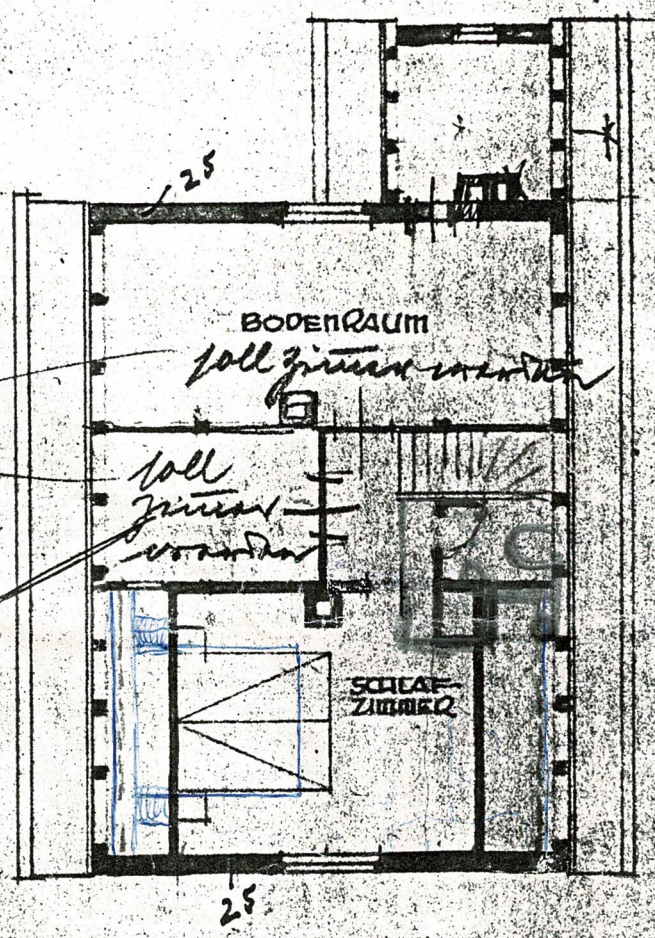

BAUHERR

Mr. Haver Lukas

NACHBARN

*Bürger & Winkler
Reichhold Gernheim*

NÜRNBERG. 17. II. 35
ARCHITEKT.

Hans Höllein
Architekt
Nürnberg-N. Krugstr. 85.

Hans Höllein

Druckluft.

DACHGESCHOSS.

2036/35

Geländer
fest u.
sicher

ANBRU
Wasserdichter
Fußboden.

~~Stimmzement-~~
Dielen

Mit Fenster mind. 1/10 d.
Bodenfläche.

Beauftragt genehmigt
Nürnberg
- 9. OKT. 1935 -
Der Oberbürgermeister

J. Kersch
Arch. B.O.B.
Frau Karu Lukas
Ludwig

