


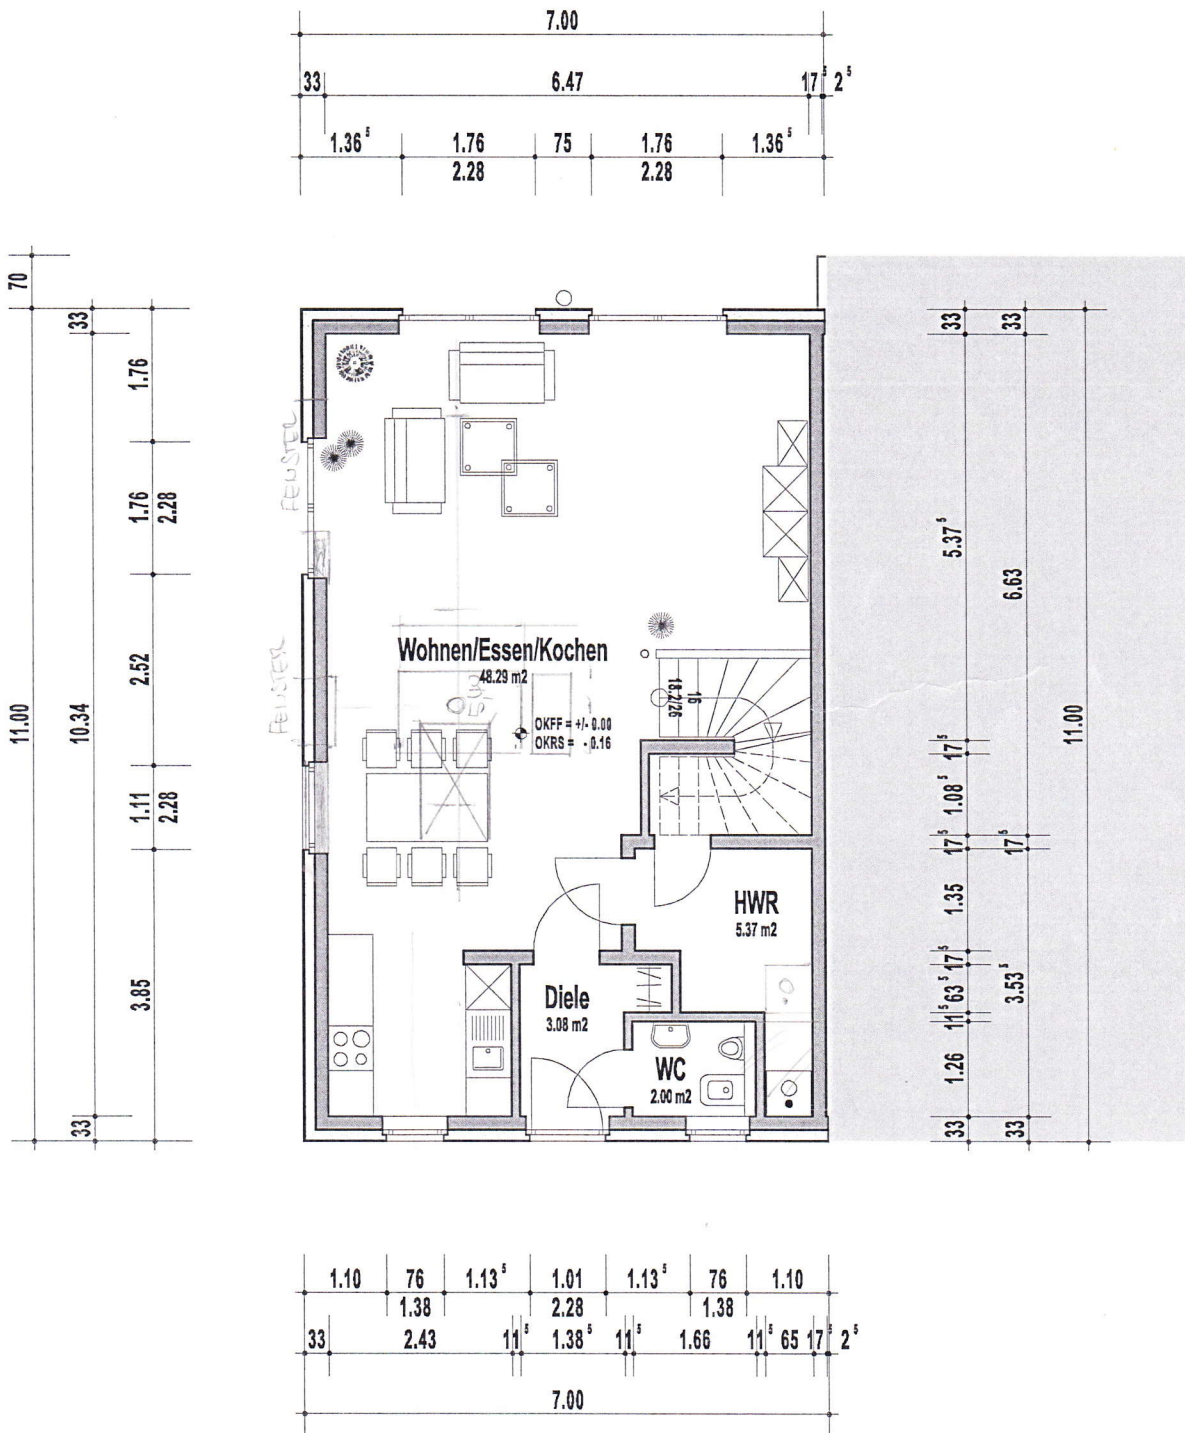

Grundriss EG

Projekt:

Neubau einer Doppelhaushälfte
Grenkuhlenweg 23a, 48167 Münster-Wolbeck

Bauherr:

Wohnbau Janning GmbH
Temming 57, 48727 Billerbeck

Datum: 07.06.2010

Maßstab: 1:100

Blattgröße: 0.06 qm

Projekt-Nr.: 19/2010

Blatt-Nr.: 2



Darfelder Straße 10, 48366 Laer, Tel: 02554/913155 Fax: 913156