


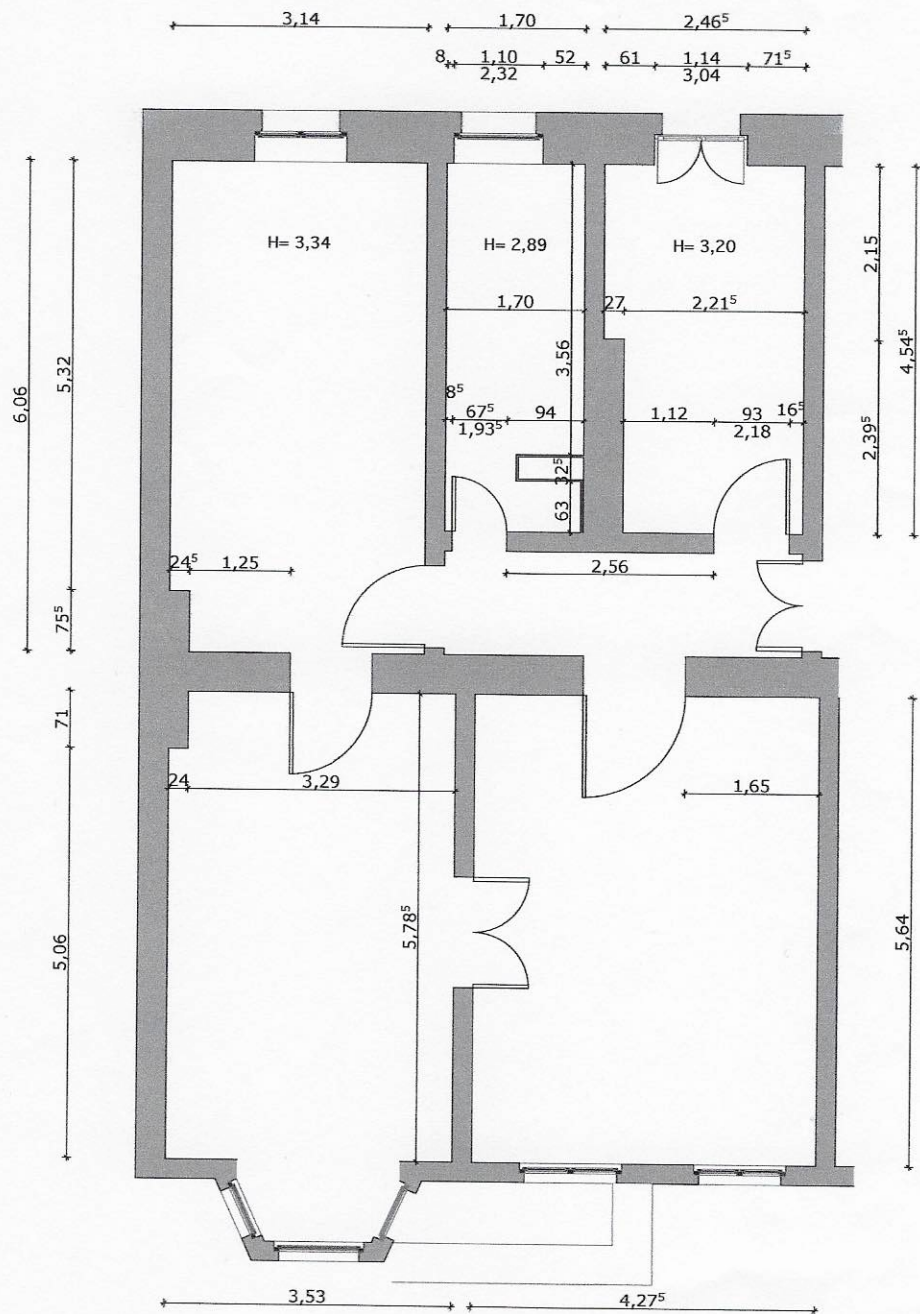

Handjerystr. 73 • 12159 Berlin • Erdgeschoss links

Aufmaß 01.04.2010 • Maßstab 1:50 • Blattformat DIN A3 • Nur die eingetragenen Maße wurden gemessen
www.davidmeyer.de

1.00