
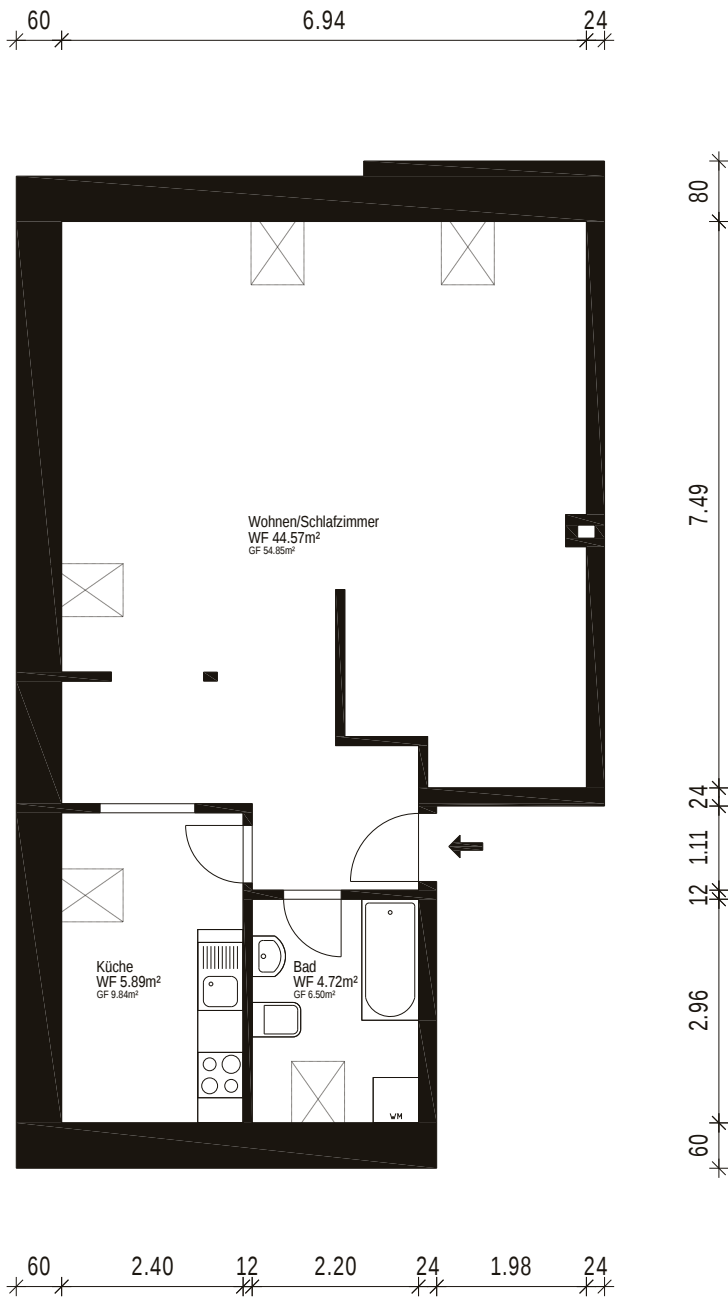


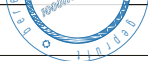

Gebäude ETW			
Ort/Straße 01445 Radebeul, Louisenstraße 10			
Planinhalt Dachgeschoss			 Aufmaß - CAD-Service - Flächen
Maßstab 1:100	Datum 15.07.2026		
Objekt-Nr. WE 7	Plan-Nr. 1		