

Auszug aus der amtlichen Flurkarte

Gemarkung: Schmallenberg

Flur: 5

Flurstück(e): 517.

Eigentümer: Richter, Hedwig Maria

Fläche: 704 m²

Maßstab 1:500

Gesch. Buch-Nr.:


Schmallenberg, den 26. Februar 2014


Dipl.-Ing. Bernhard Burghaus

Öffentl. best. Vermessungsingenieur

Alter Reitplatz 6 Tel.: 02972/97747-0, Fax 97747-9

57392 Schmallenberg

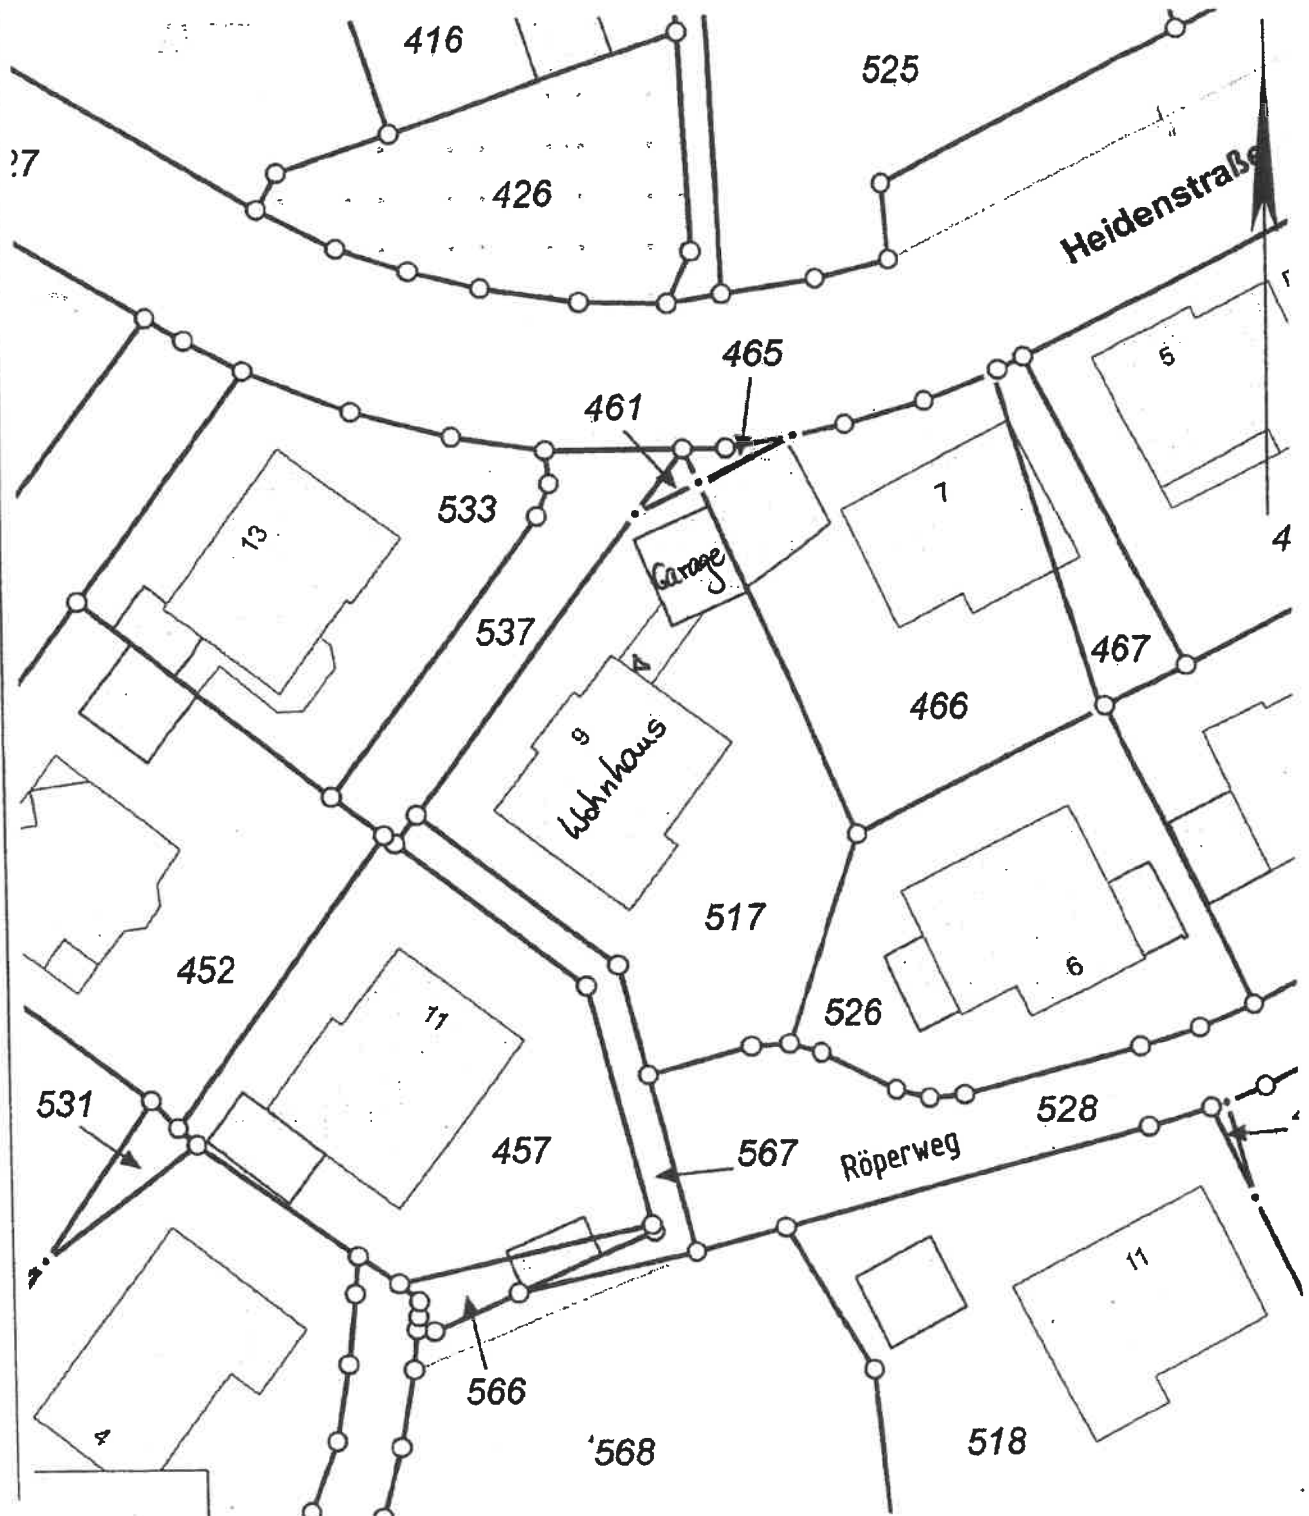

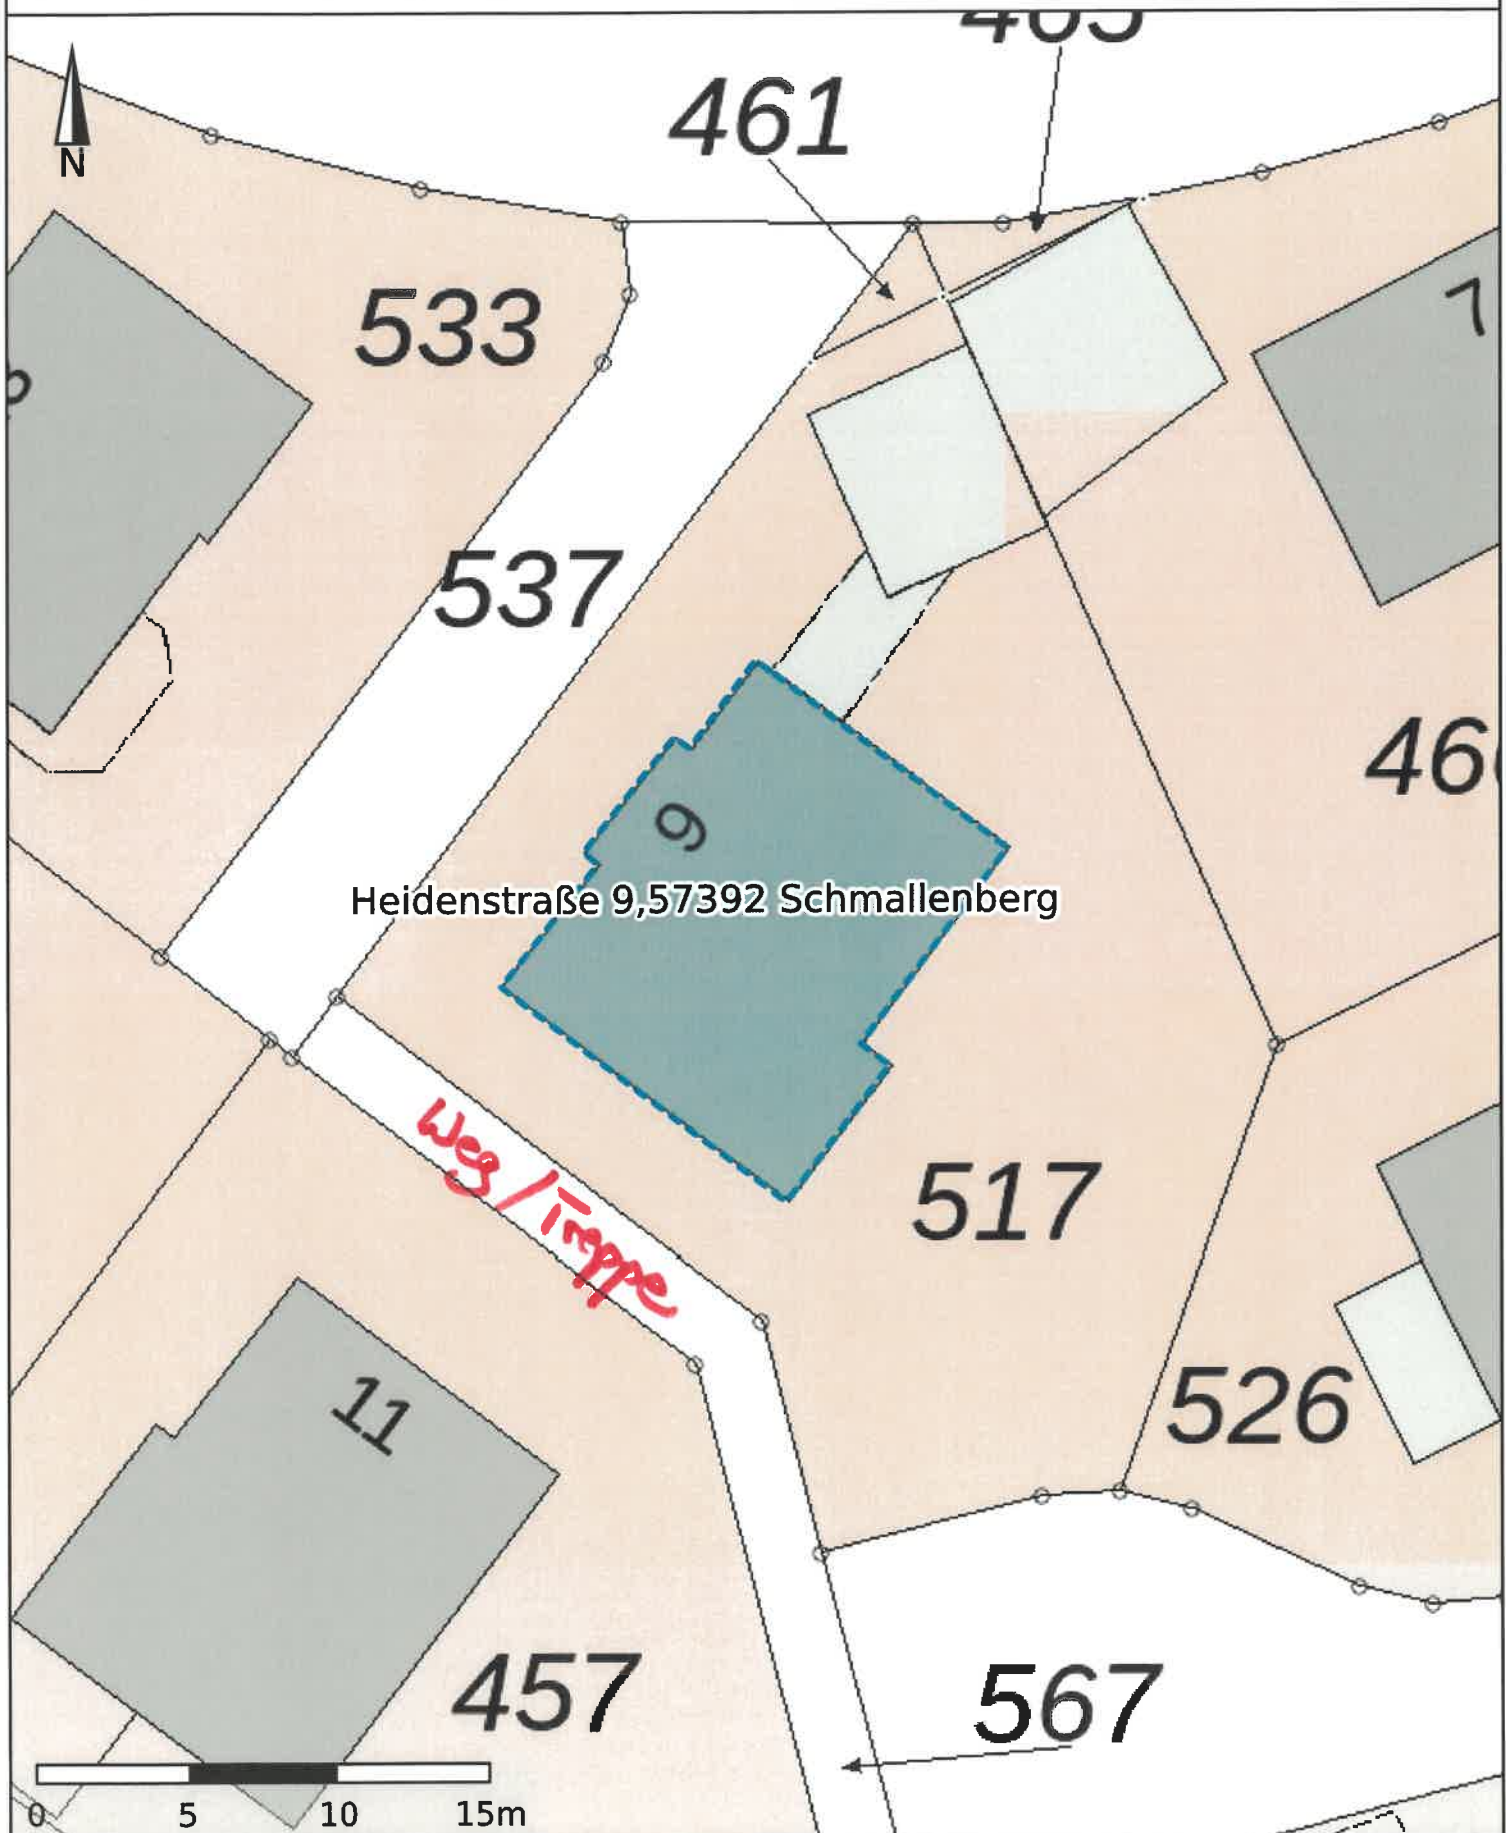





Dieser Ausdruck wurde mit TIM-online (www.tim-online.nrw.de) am 18.06.2026 um 16:11 Uhr erstellt.



GEObasis.nrw

Land NRW 2026 - Keine amtliche Standardausgabe. Es gelten die auf den Folgeseiten angegebenen Nutzungs- und Lizenzbedingungen der dargestellten Geodatendienste.

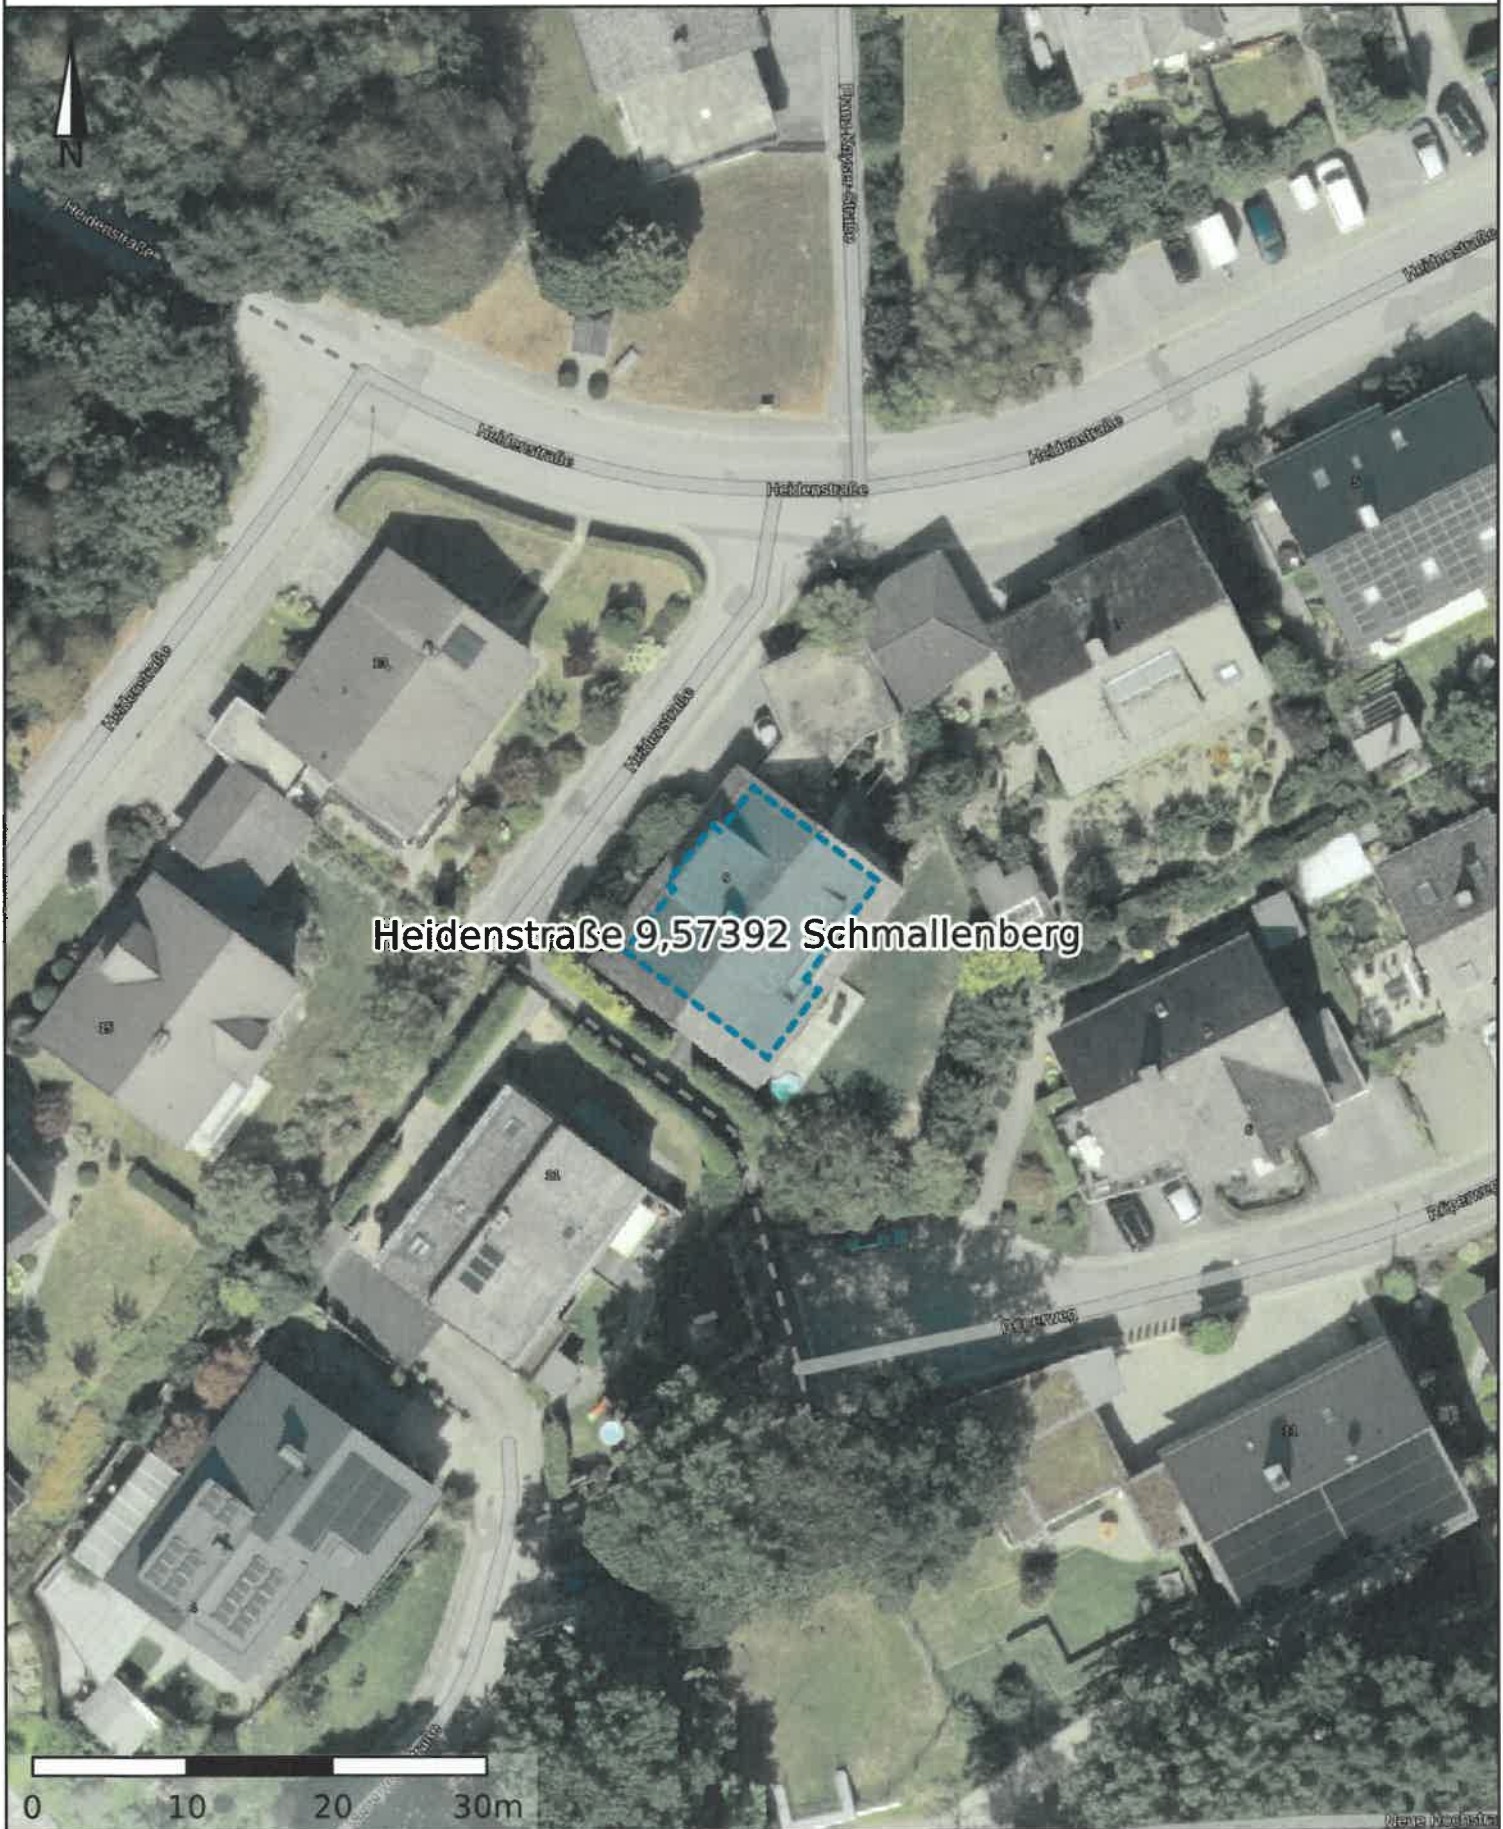

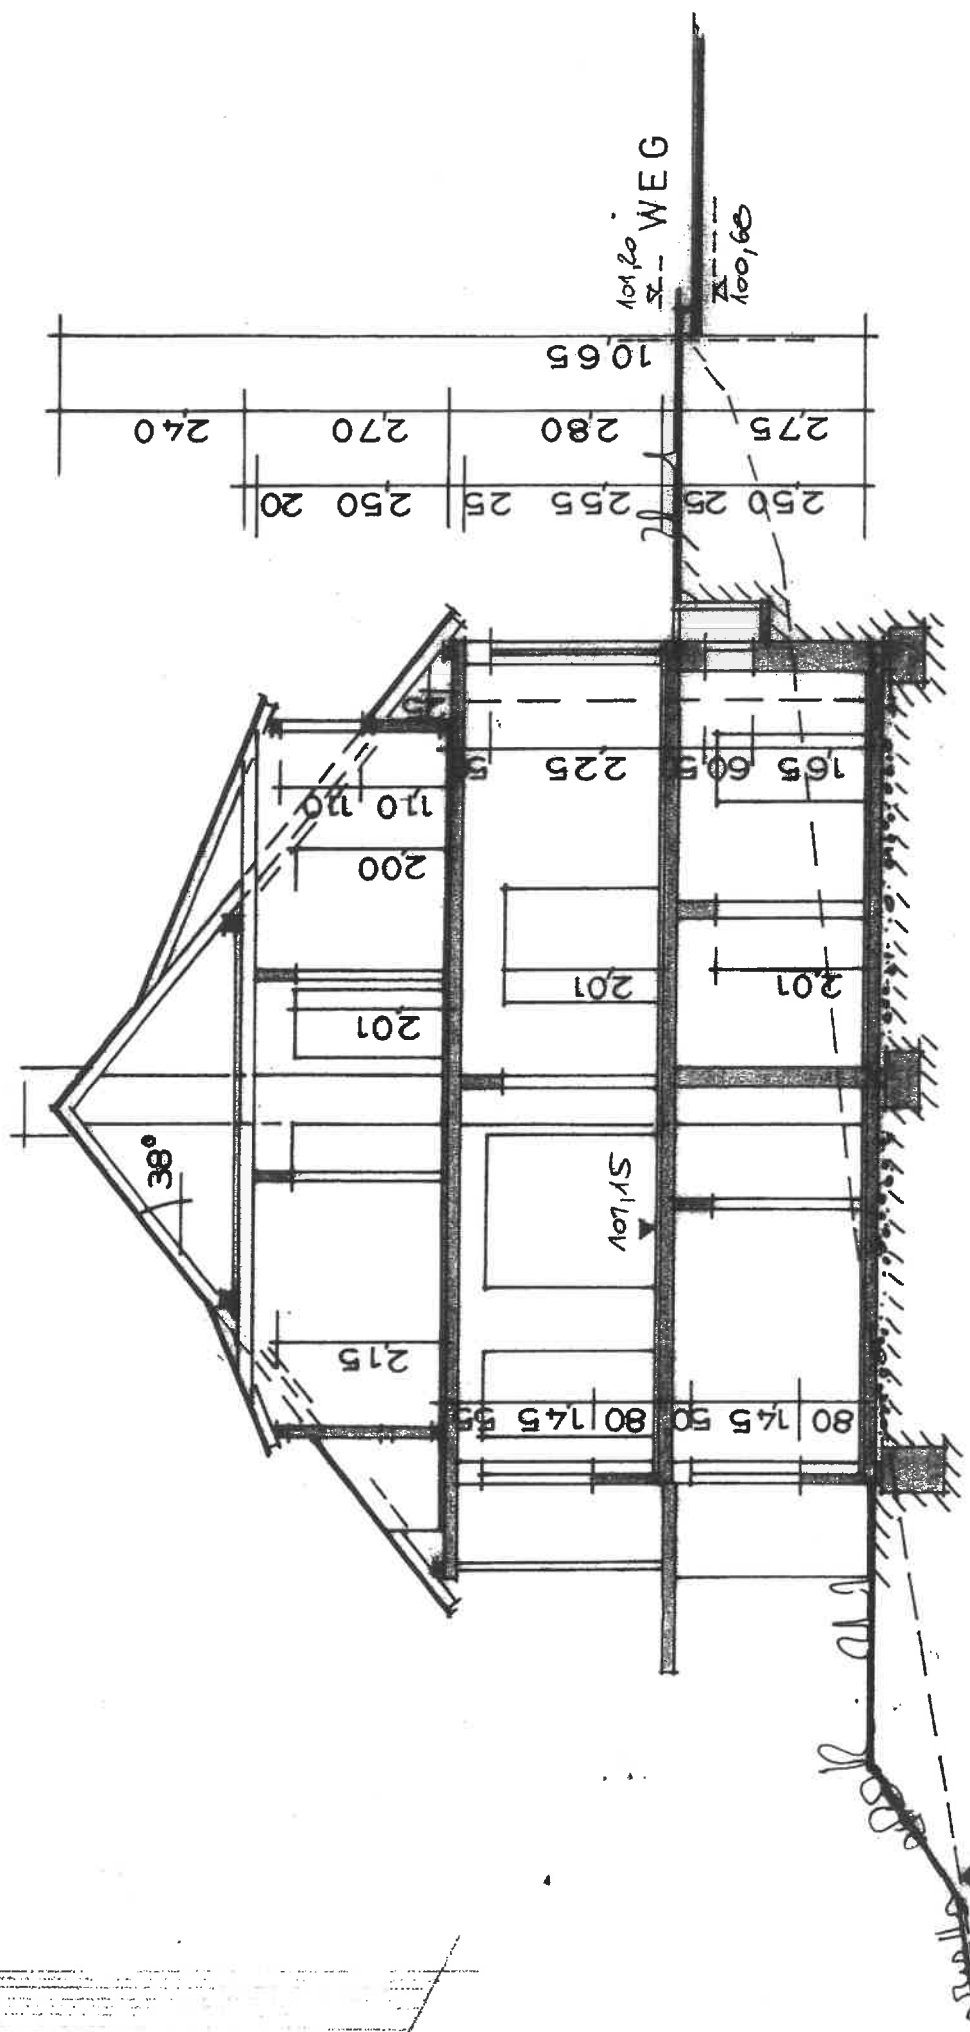

SCHNITT A - B

VORH. GELÄNDE

WEG