


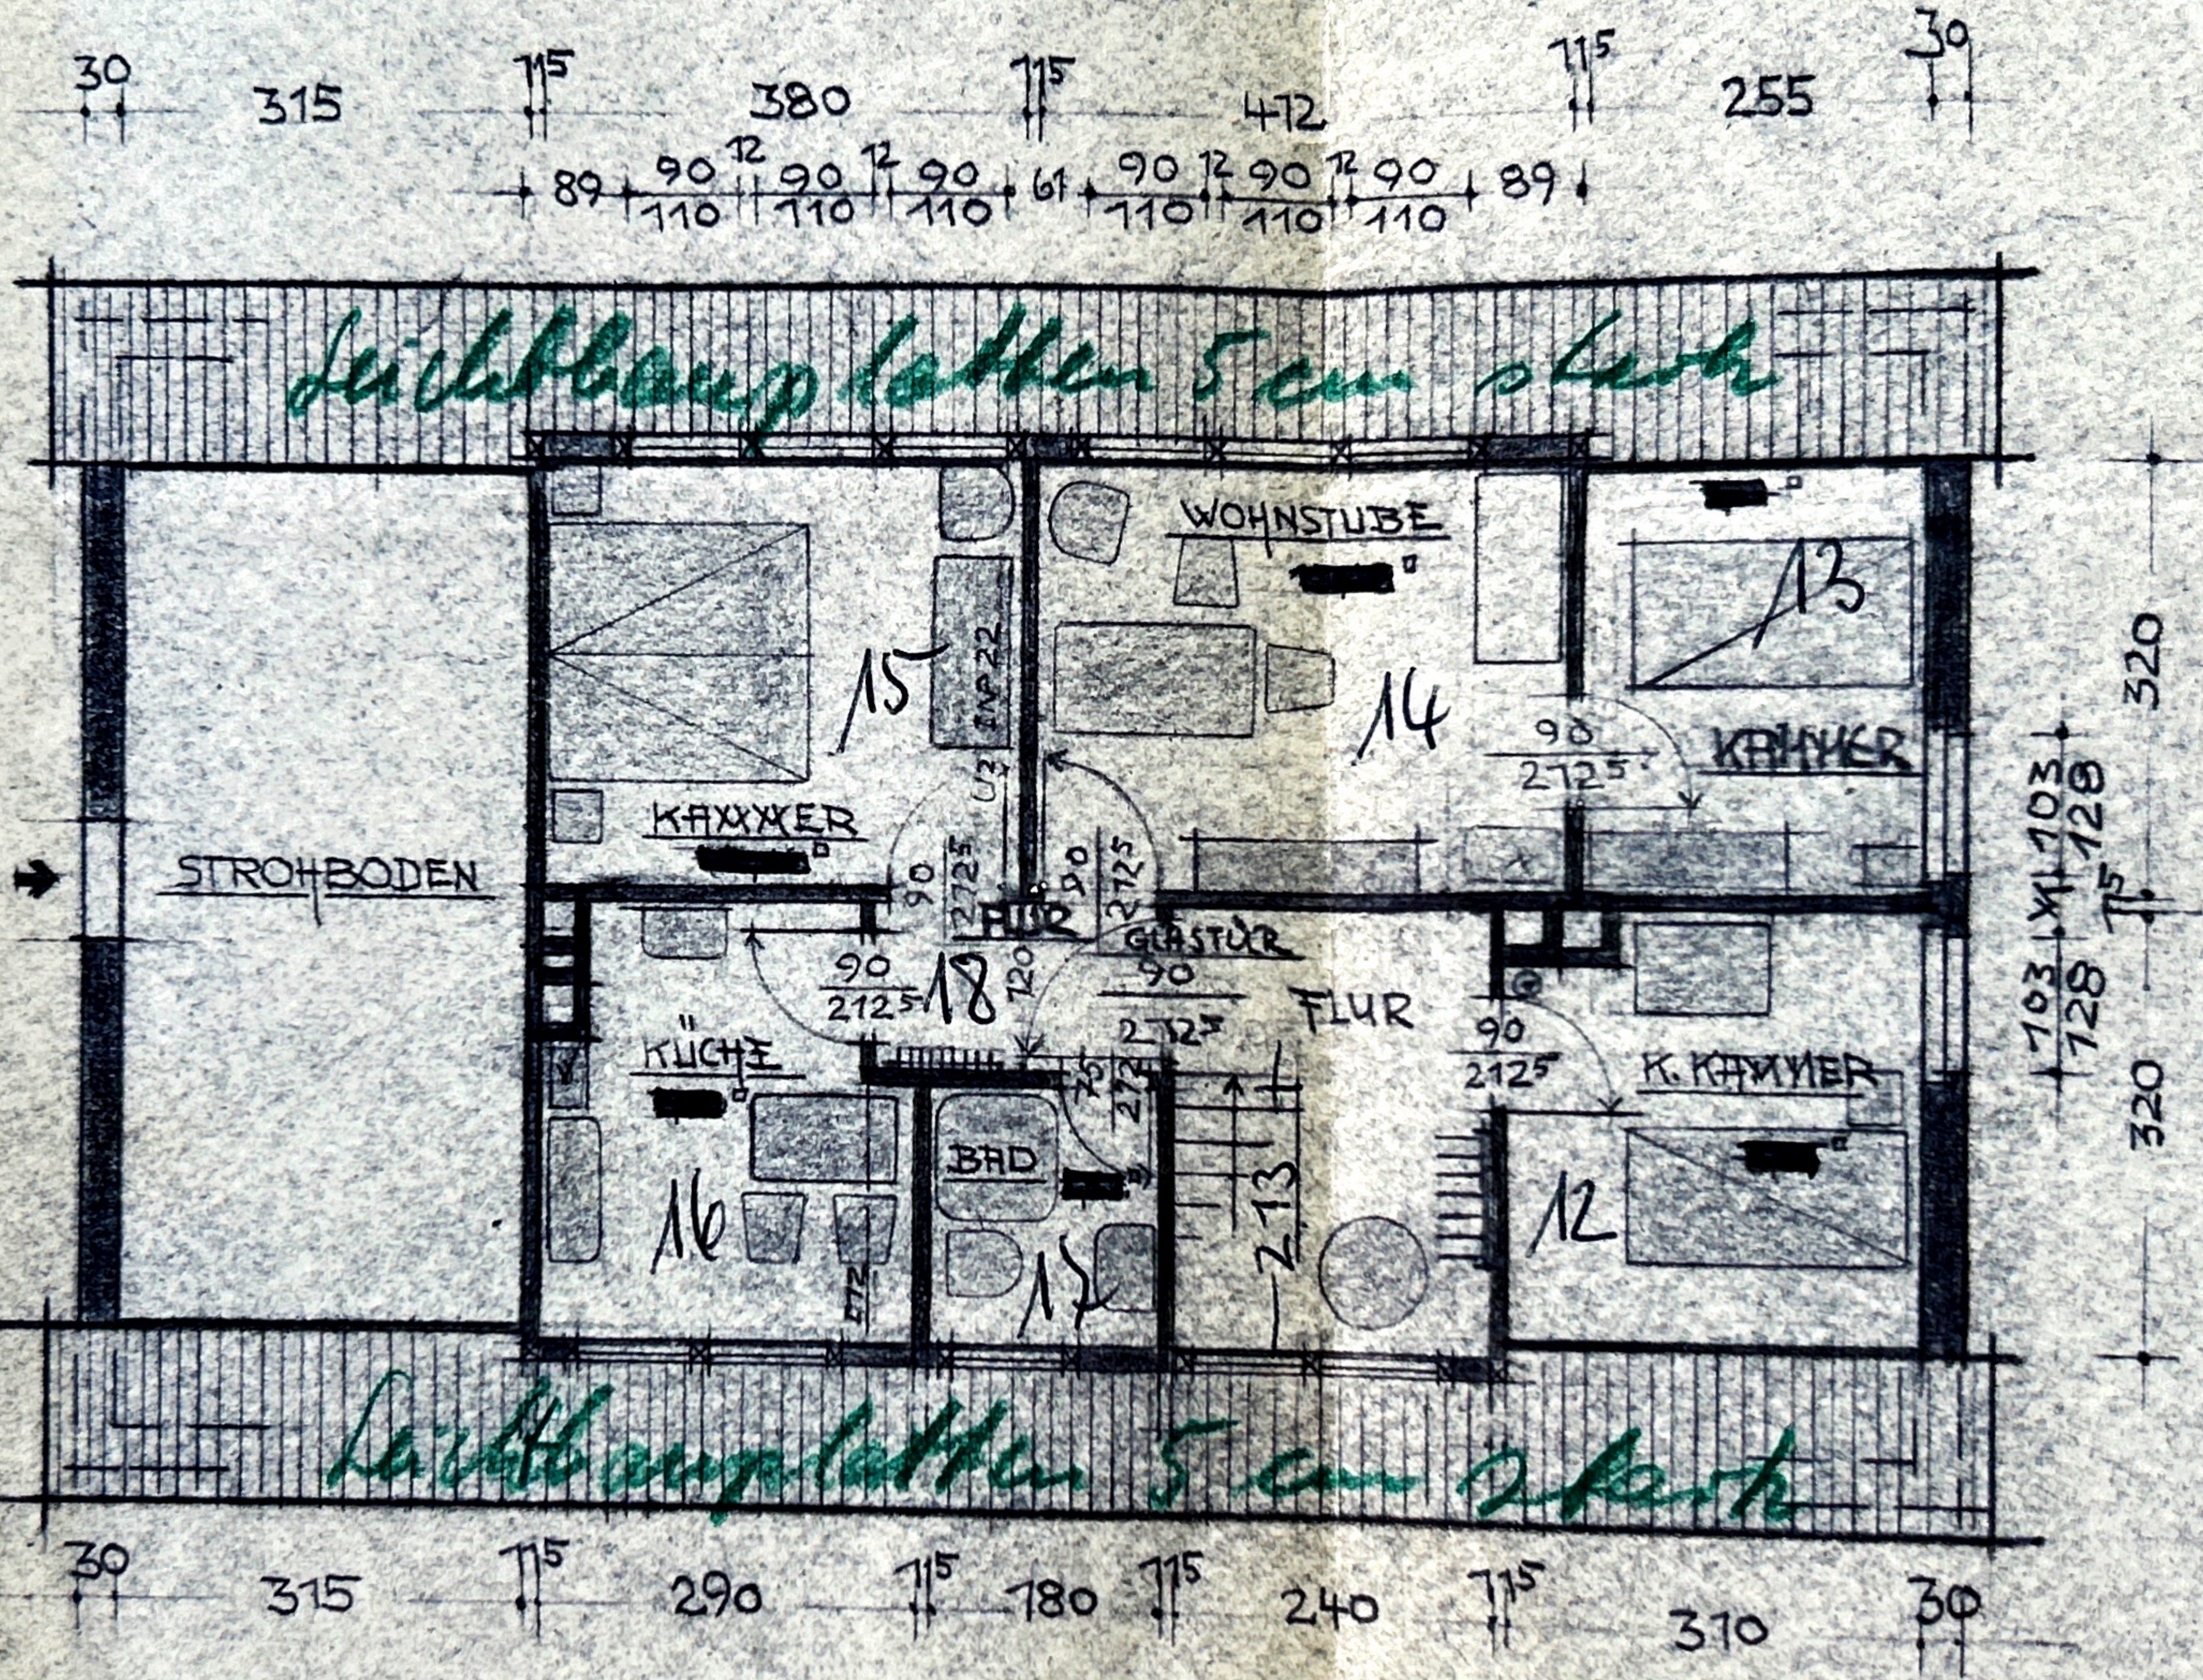

DACHGESCHOSS