


SCHNITT A-B 1:100

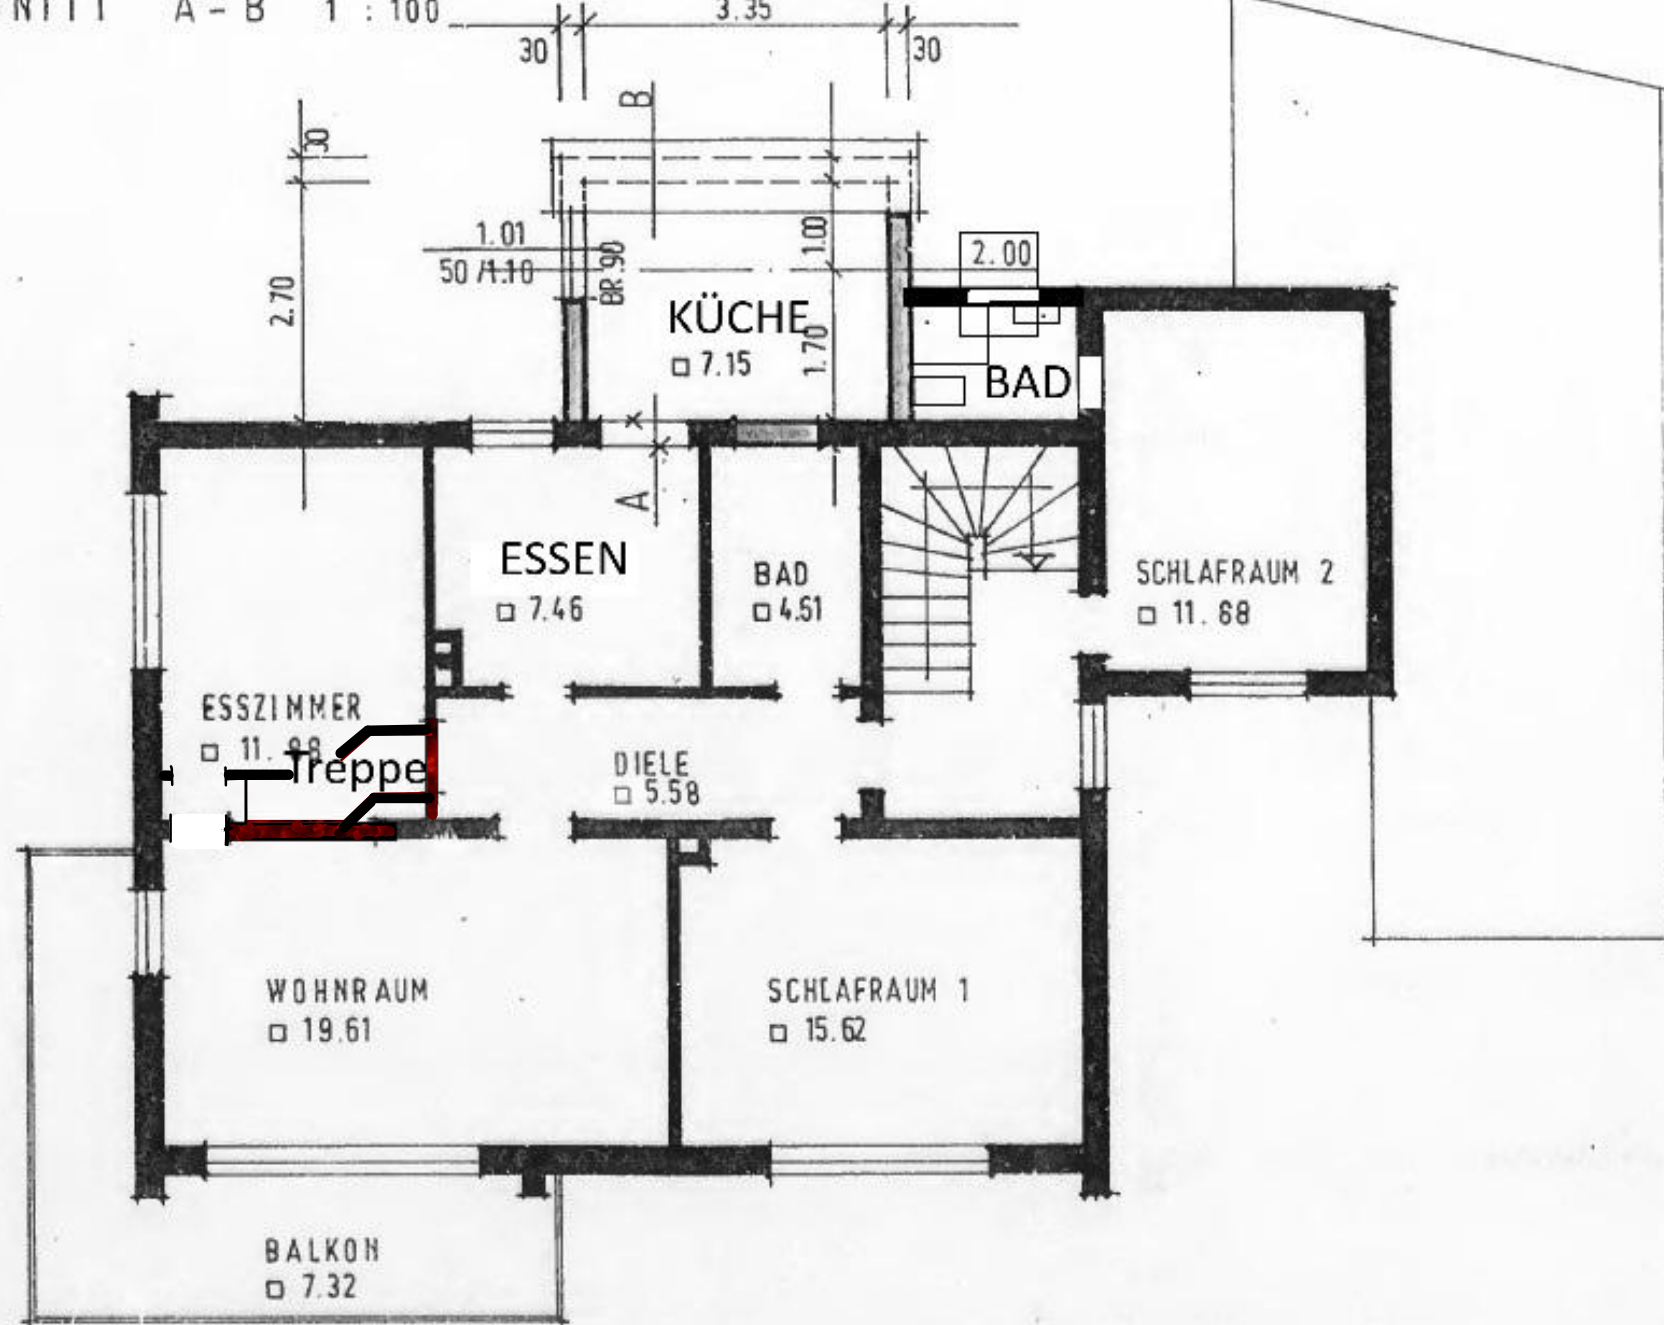

MAUERWERK
AUSSEN 30 c

WE

OBERGESCHOSS 1:100