



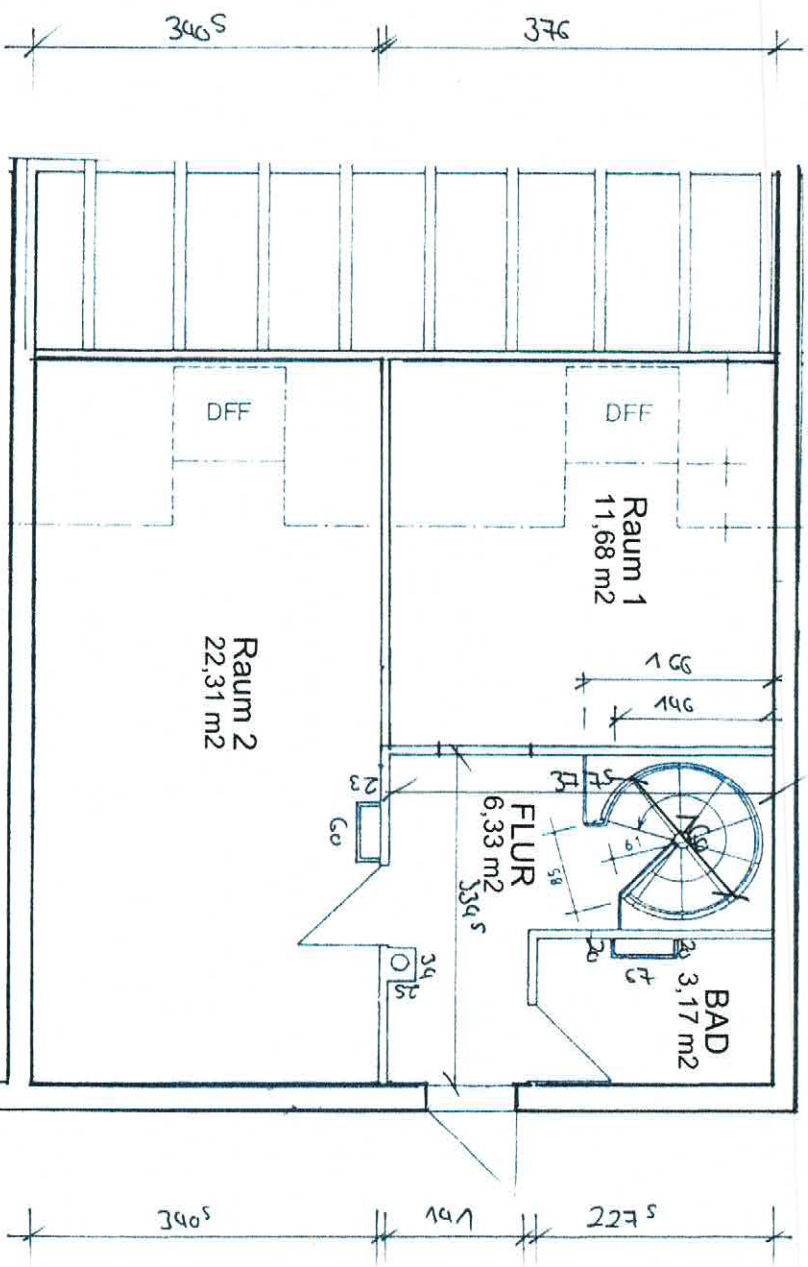

Grundriss DG

a+p Architekten	kein	09.10.2020	01	01
PLAUFERFASER	MASSTAB		VERSION	PHASE

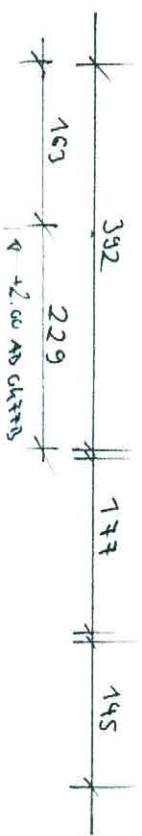

09.10.2020