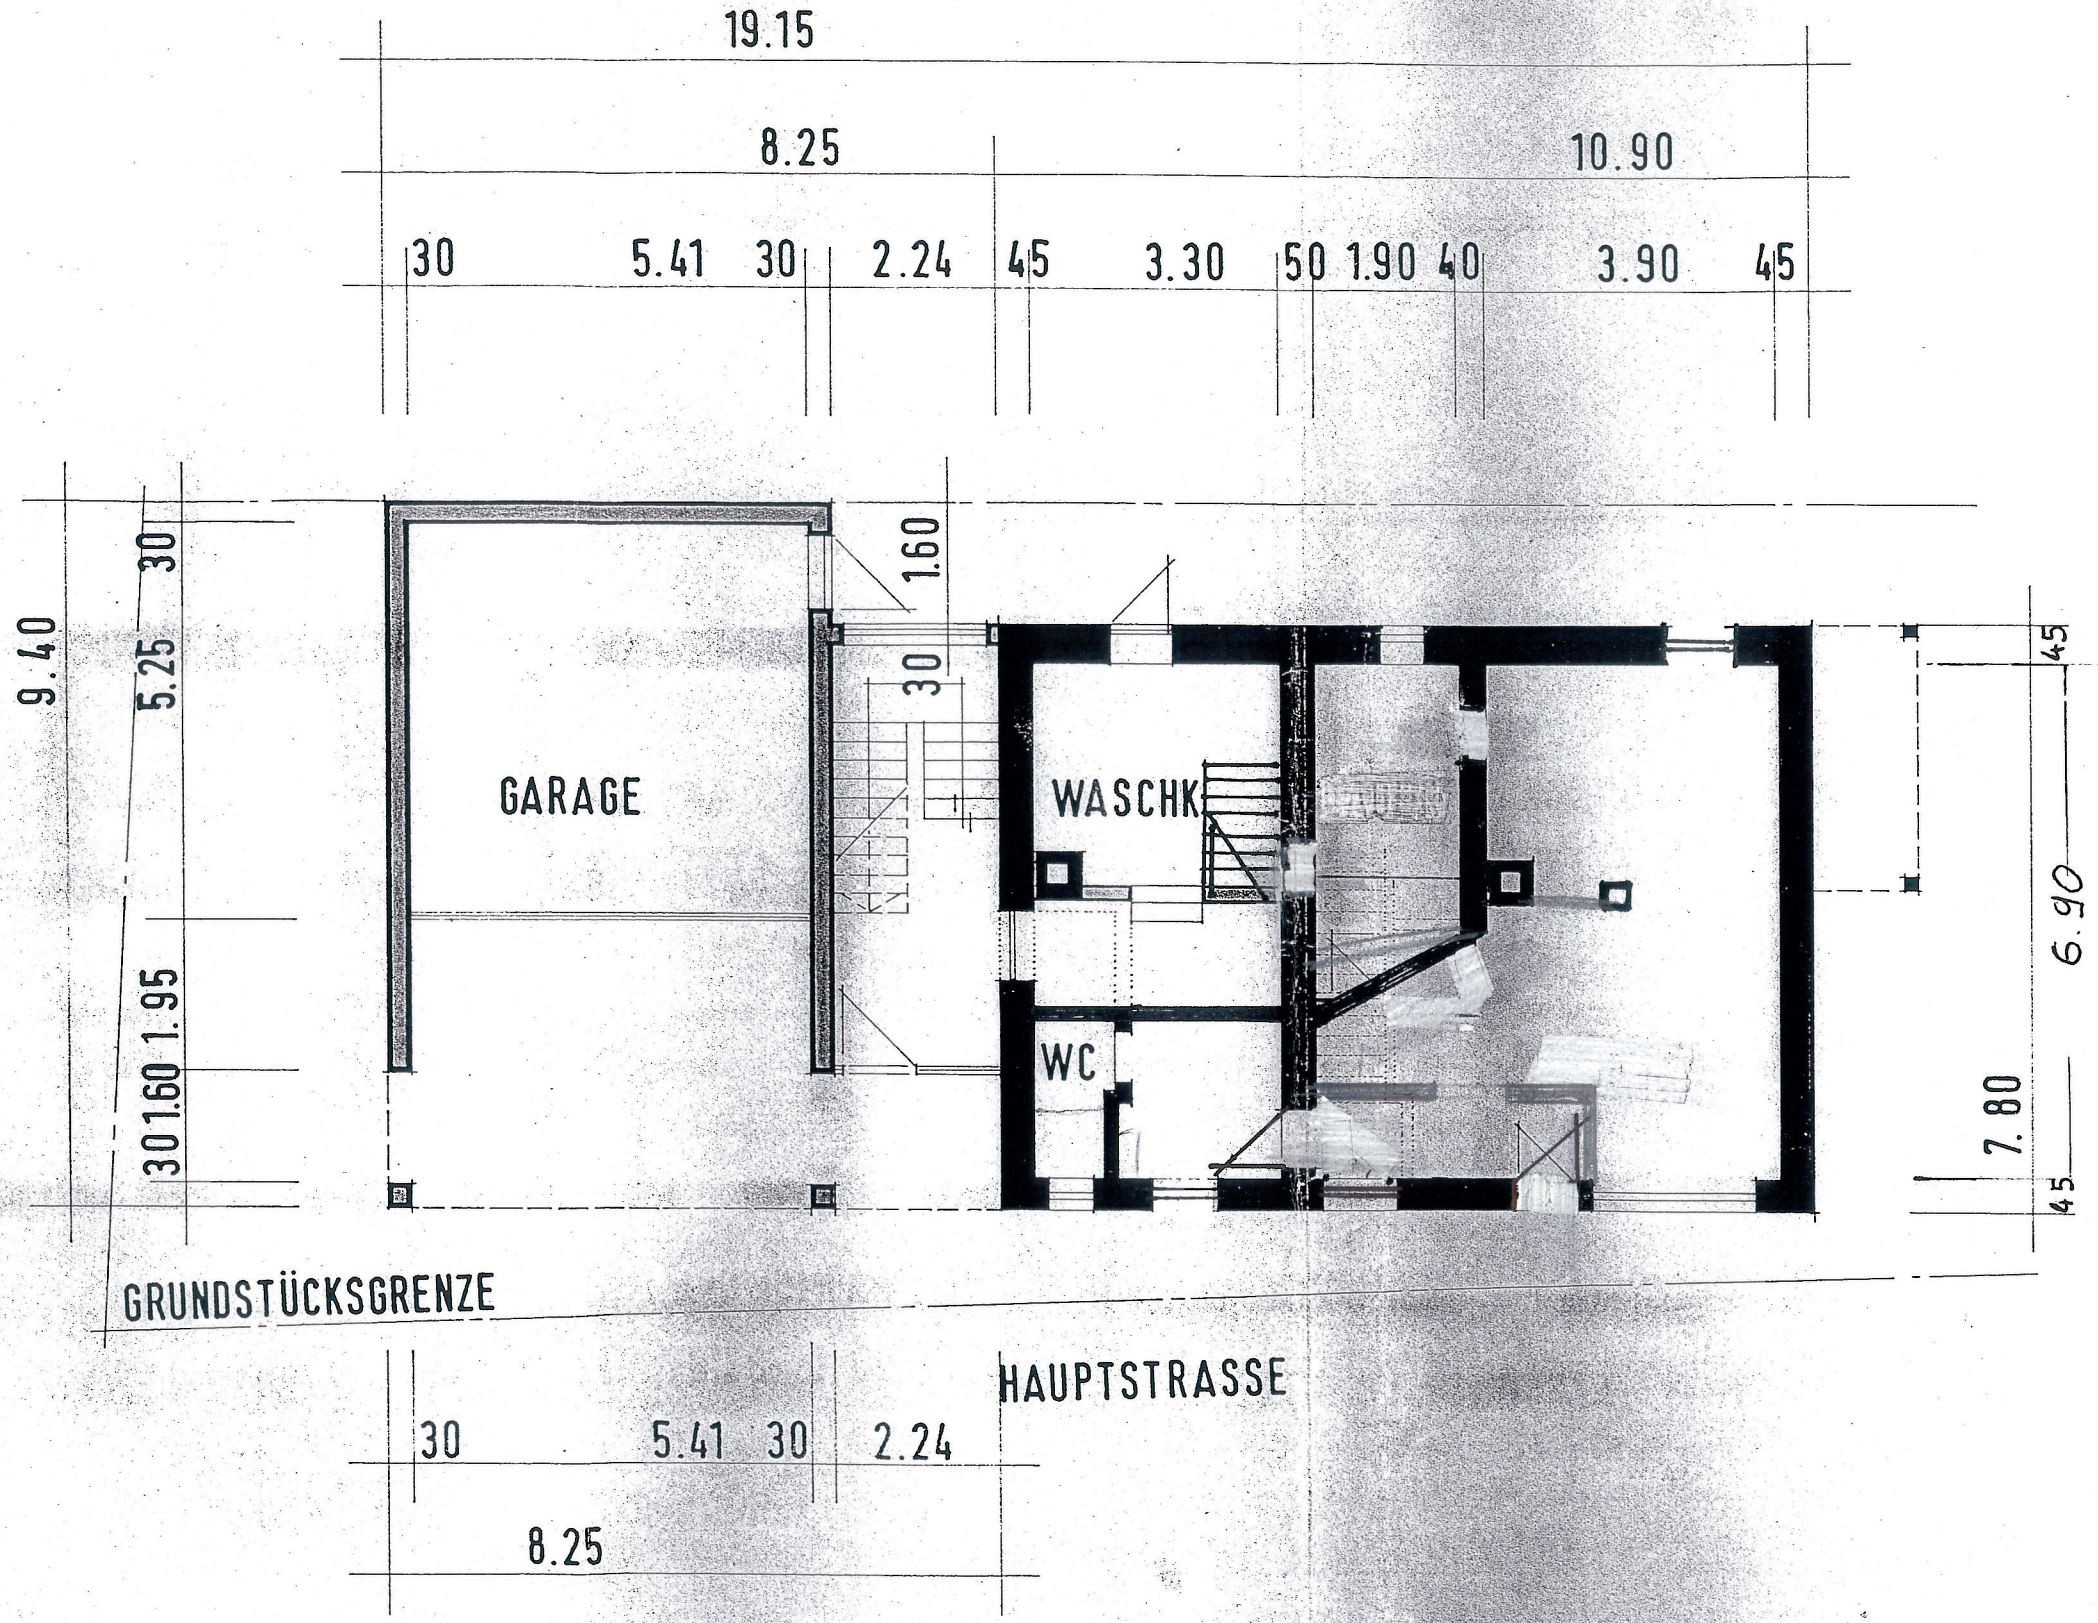

BAUVORHABEN

J. HÄGE LANGENAU - GÖTTINGEN

BAUHERR J. Häge

NACHBARN

VERWALTUNGSVERBAND LANGENAU -3- ALB-DONAU-KREIS

ARCHITEKT

AN - UND UMBAU WOHNHAUS

GRUNDRISS ERDGESCHOSS

M 1:100

LANGENAU FEBR. 1980