


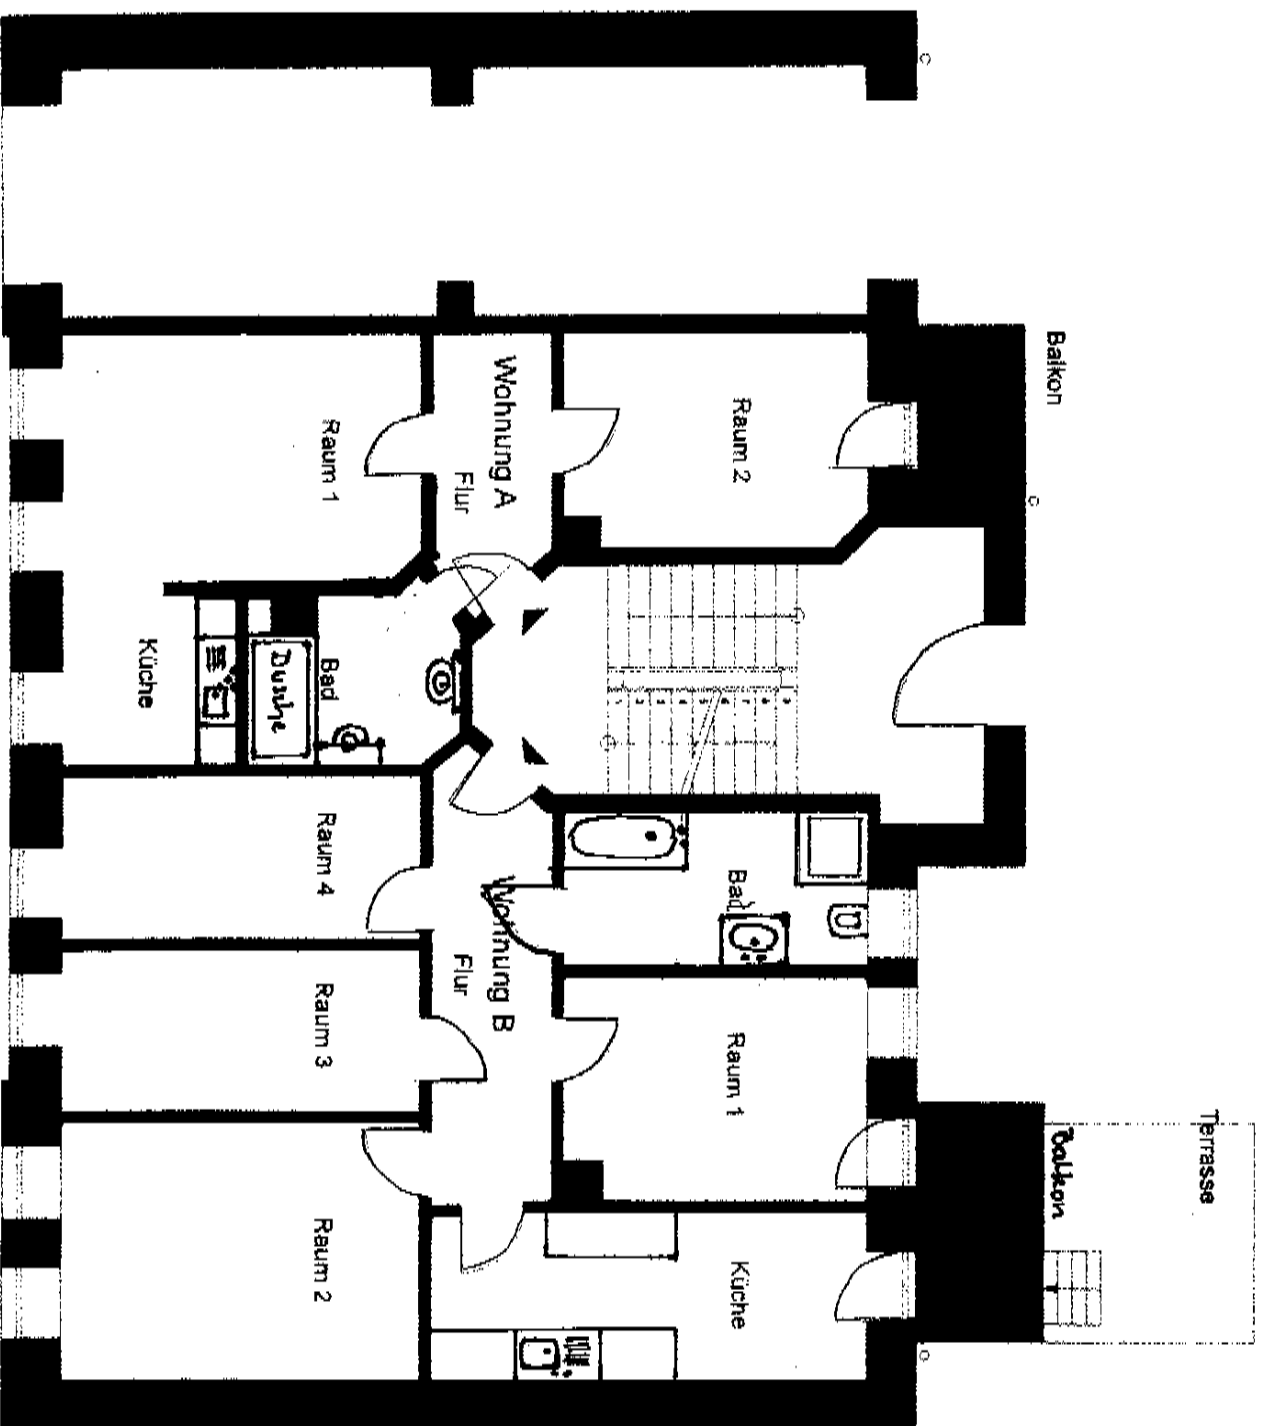

Erdgeschoss