


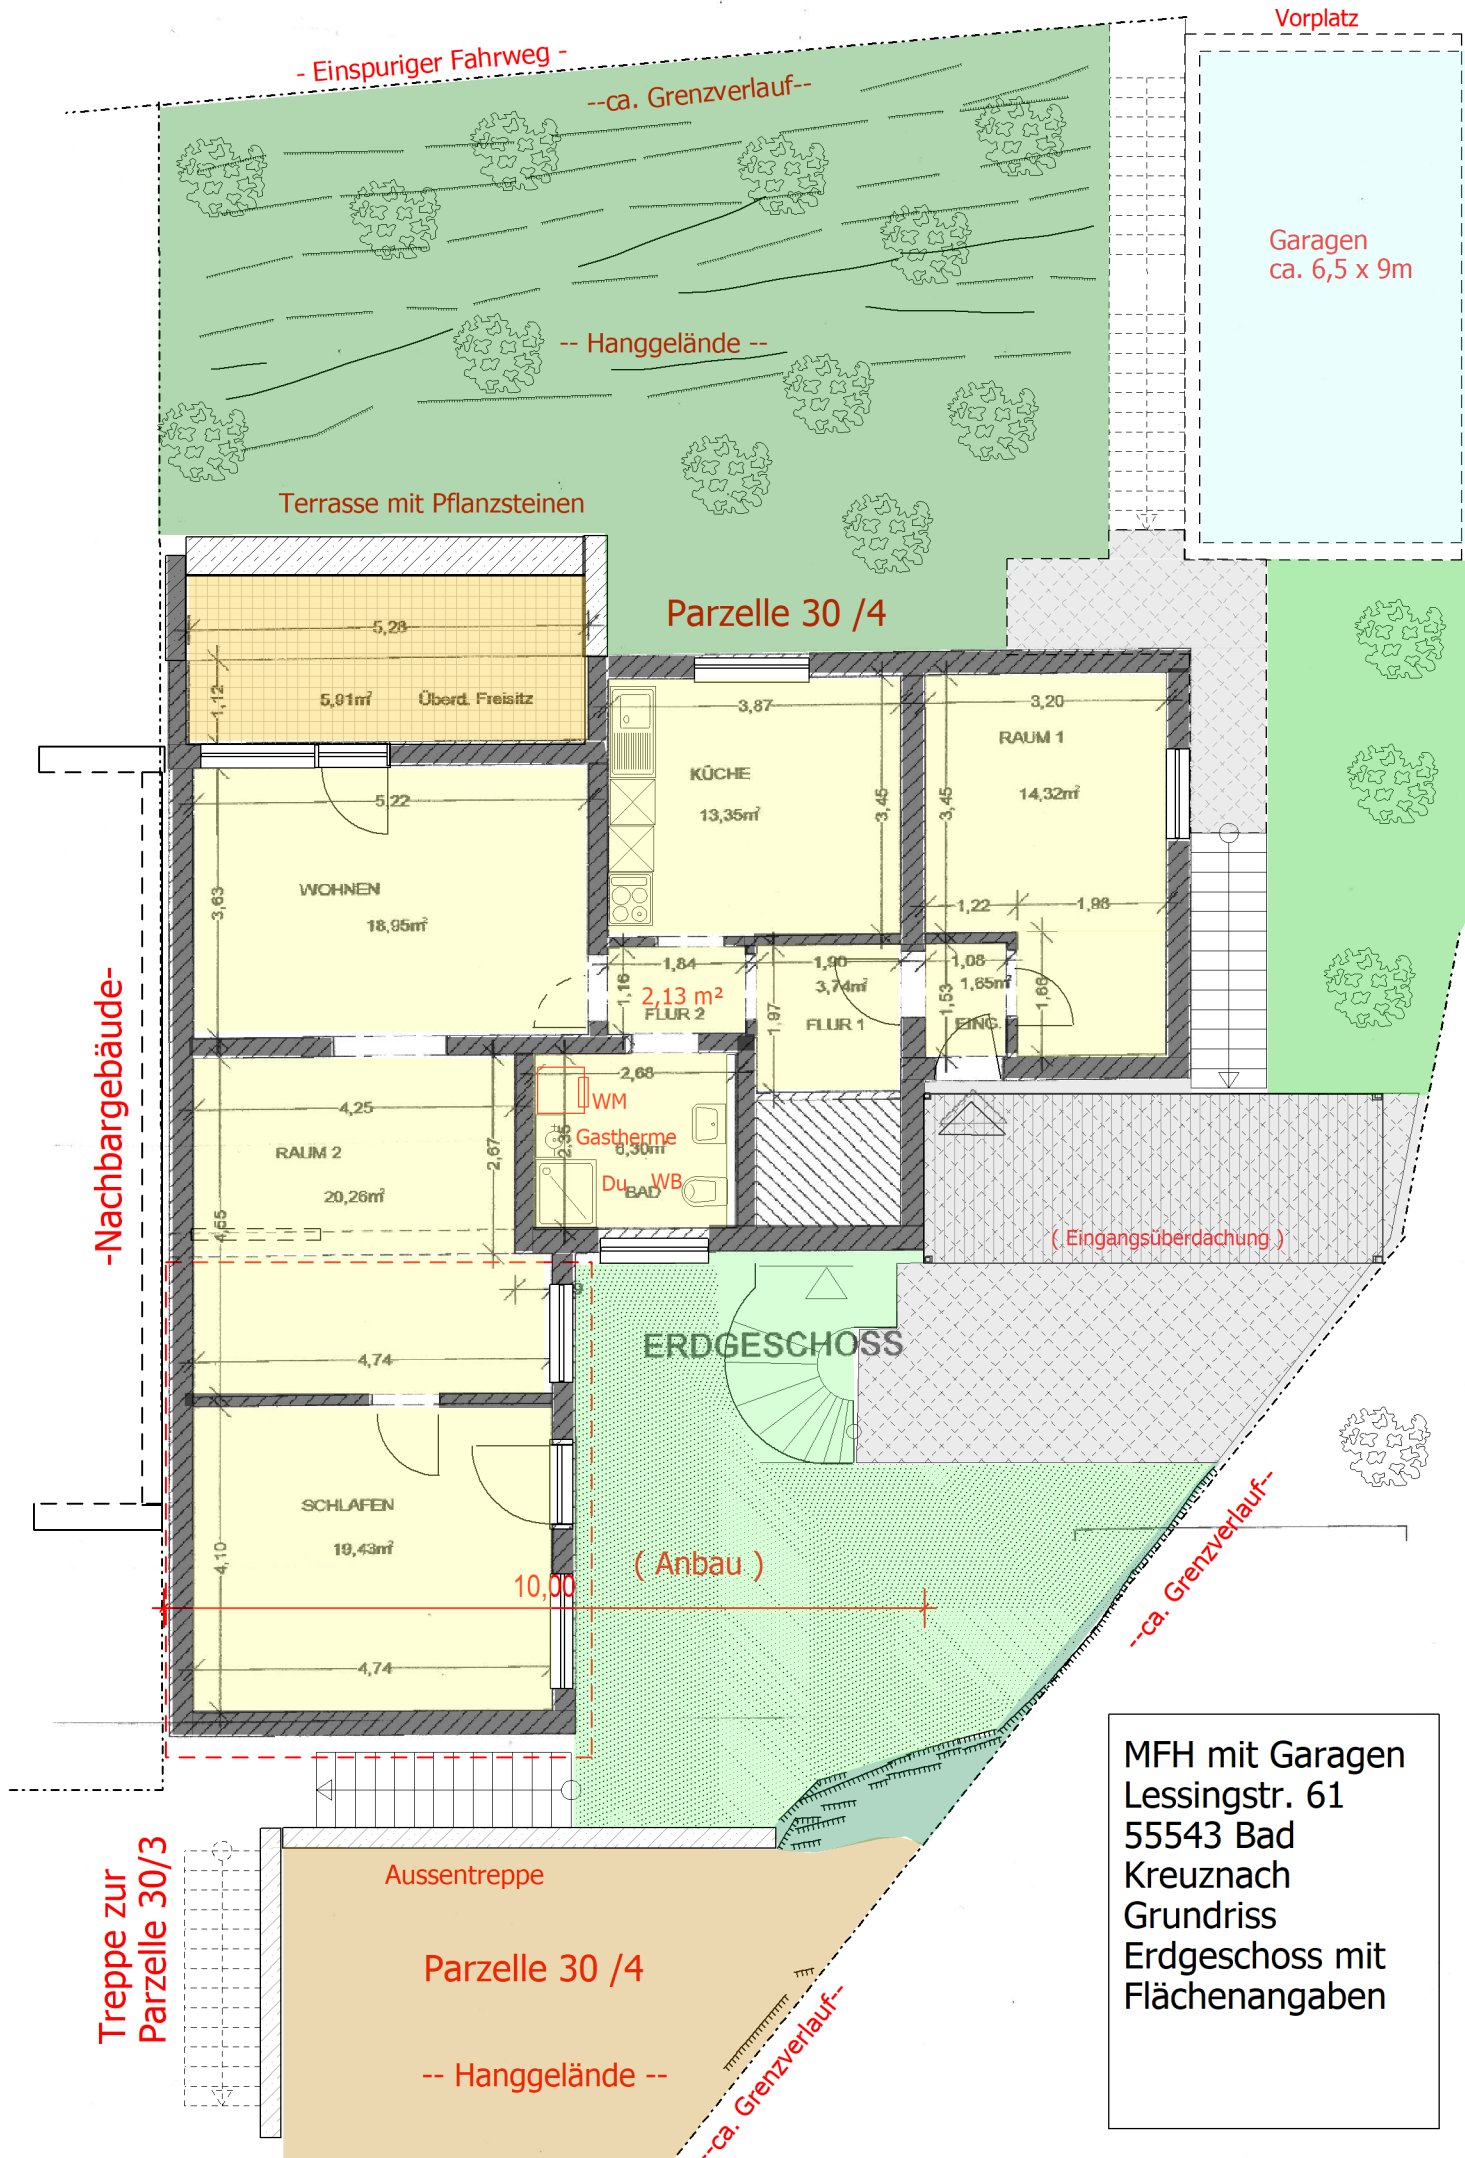

MFH mit Garagen
 Lessingstr. 61
 55543 Bad
 Kreuznach
 Grundriss
 Erdgeschoss mit
 Flächenangaben