


NORDWESTSEITE MIT FERNBLICK

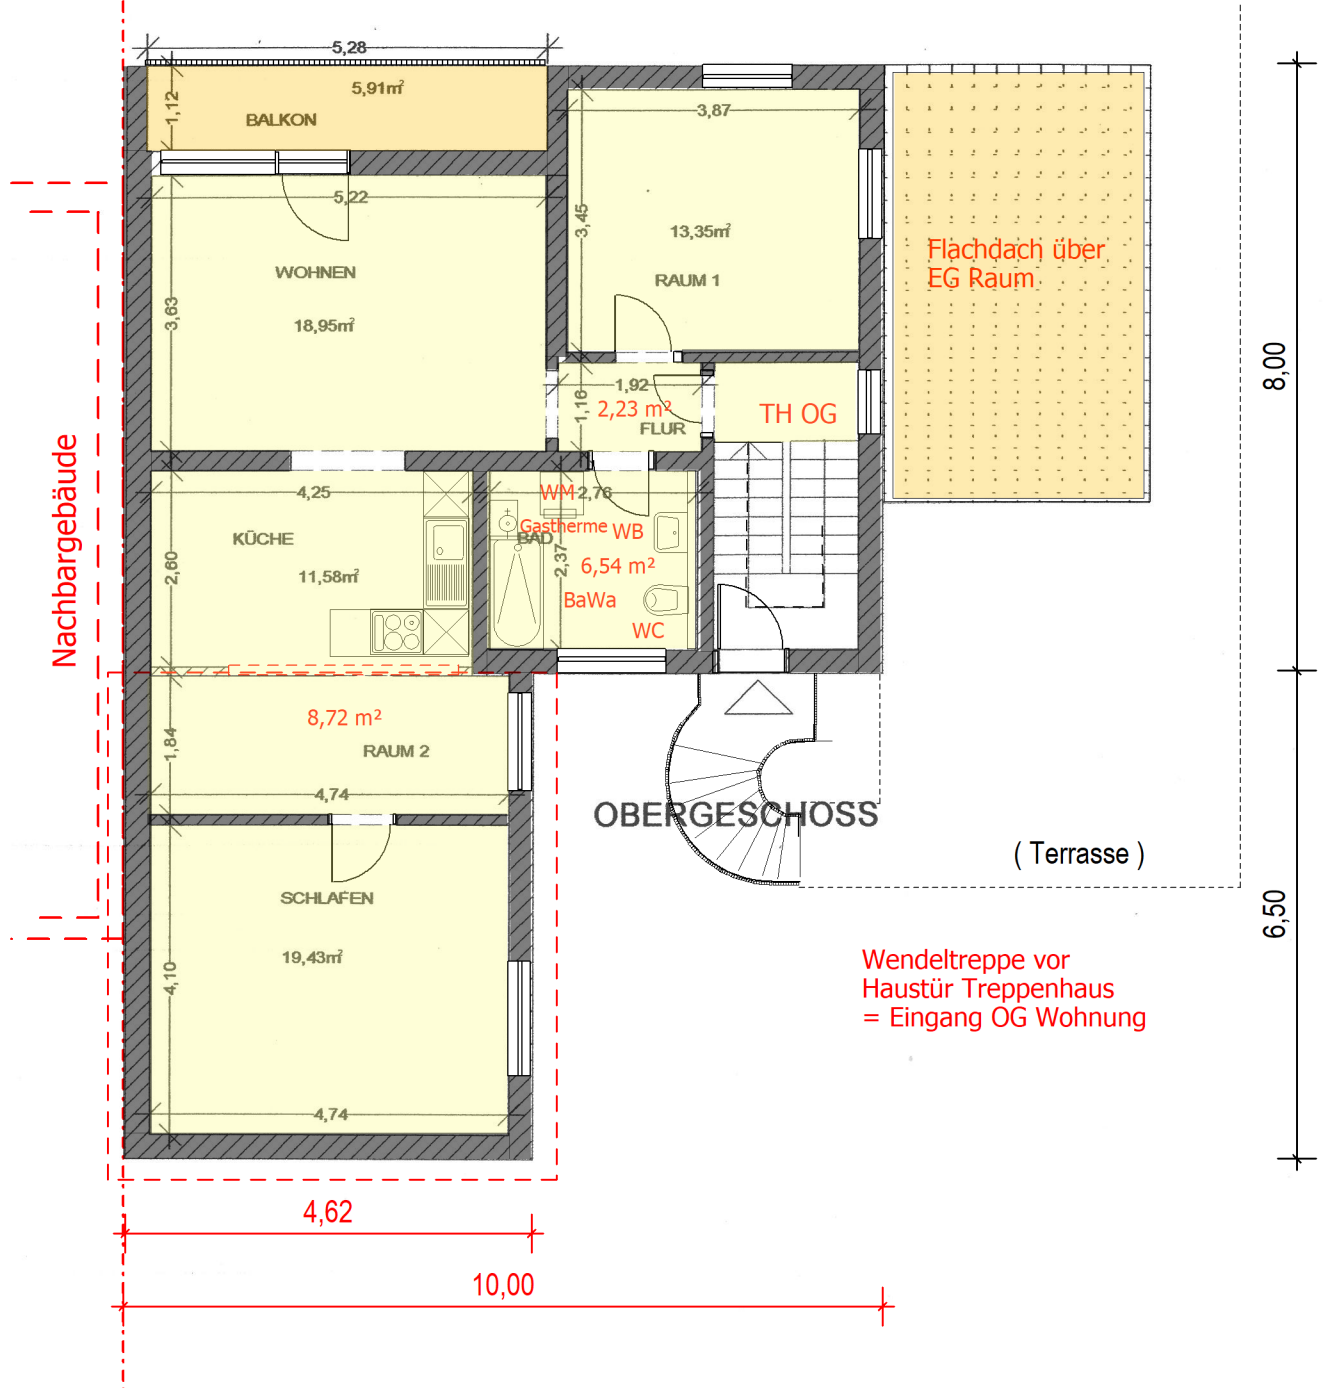

MFH mit Garagen
 Lessingstr. 61
 55543 Bad Kreuznach
 Grundriss
 Obergeschoss mit
 Flächenangaben