


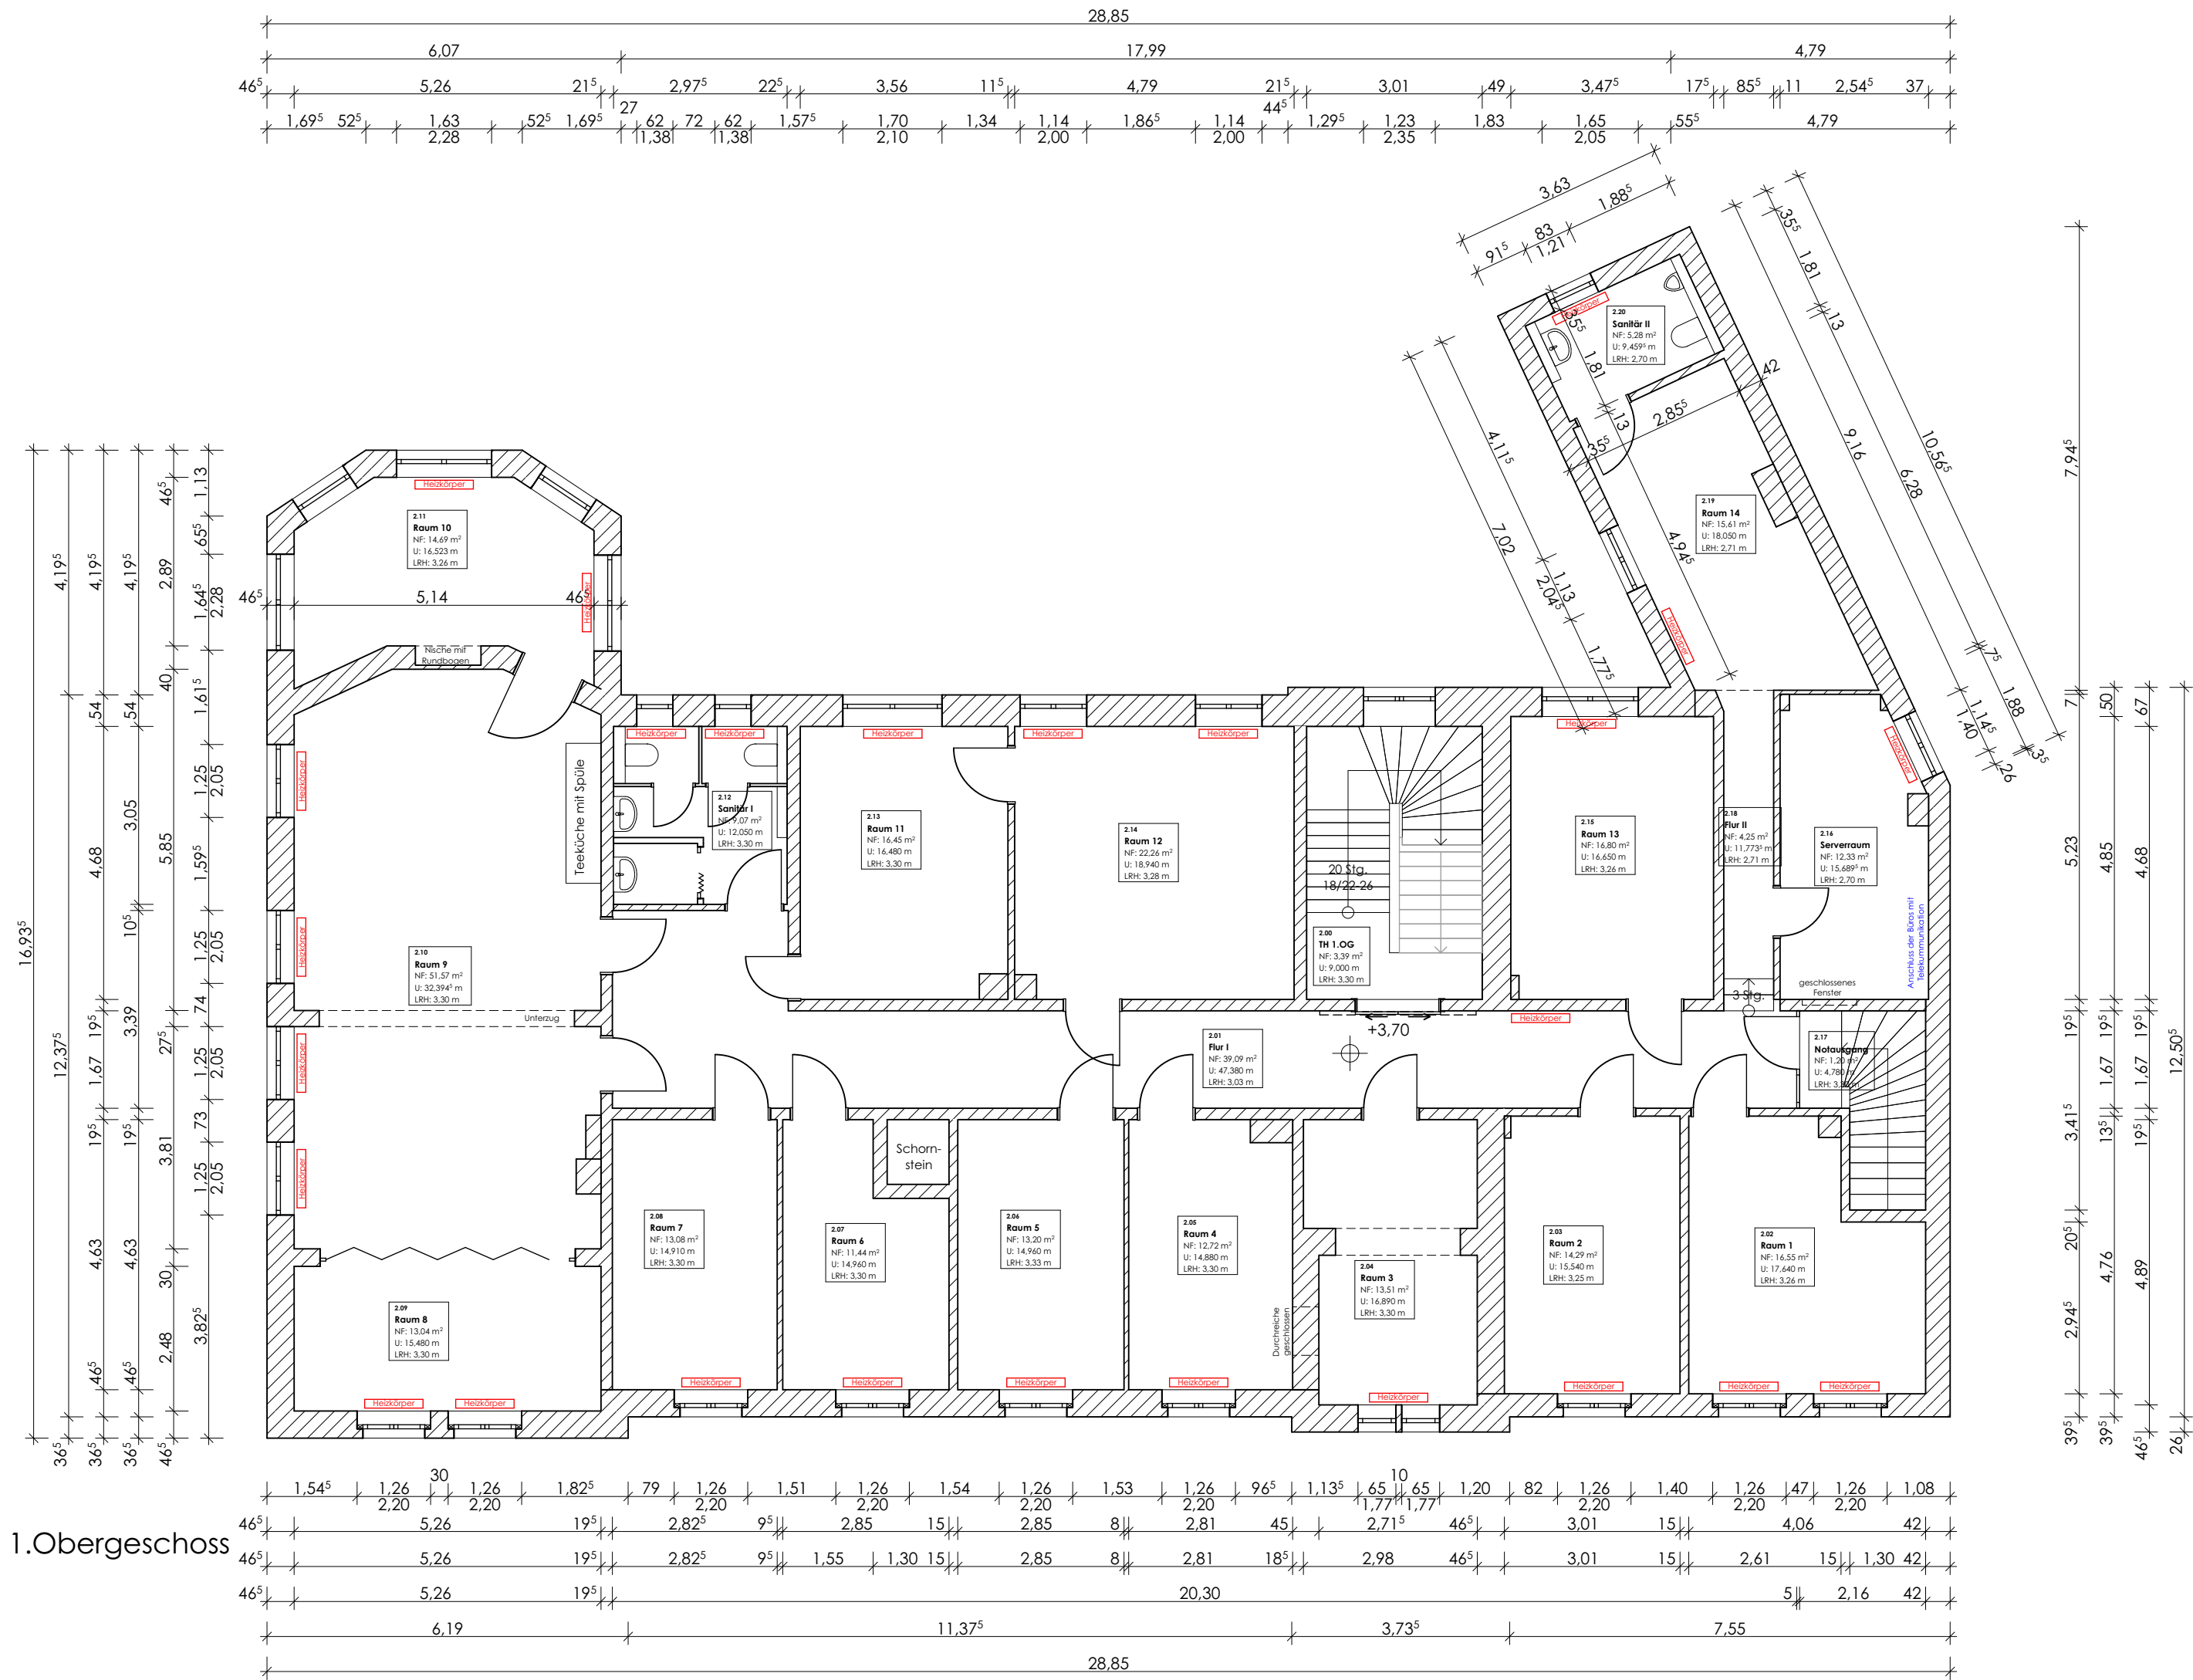

Friedensstraße 11 - 1. Obergeschoss		
Raumname	Raumnummer	Gemessene Nettofläche
TH 1.OG	2.00	3,39 m²
Flur I	2.01	39,09 m²
Raum 1	2.02	16,55 m²
Raum 2	2.03	14,29 m²
Raum 3	2.04	13,51 m²
Raum 4	2.05	12,72 m²
Raum 5	2.06	13,20 m²
Raum 6	2.07	11,44 m²
Raum 7	2.08	13,08 m²
Raum 8	2.09	13,04 m²
Raum 9	2.10	51,57 m²
Raum 10	2.11	14,69 m²
Sanitär I	2.12	9,07 m²
Raum 11	2.13	16,45 m²
Raum 12	2.14	22,26 m²
Raum 13	2.15	16,80 m²
Serverraum	2.16	12,33 m²
Notausgang	2.17	1,20 m²
Flur II	2.18	4,25 m²
Raum 14	2.19	15,61 m²
Sanitär II	2.20	5,28 m²
Summe		319,82 m²

BAUVORHABEN Denkmalgeschütztes Verwaltungsgebäude - Bestand -		
ADRESSE Friedensstraße 11, 17192 Waren (Müritz)		
BAUHERR Muhsal Friedensstraße 11, 17192 Waren GbR Weinbergstraße 20, 17192 Waren (Müritz)		
ARCHITEKT Ingenieurbüro für Hochbau Bauplanung & Bauleitung Dipl.-Bauing.(FH) Mirjam K. Drühl Fontanestrasse 53, 17192 Waren (Müritz) Tel.: +49 (0)3991/668627, Fax: +49 (0)3991/6739930, e-mail: info@ing-büro-drühl.de		
Grundriss 1.Obergeschoss	PLANINHALT	MASSSTAB 1:100
		DATUM 03.09.2020
		BLATT-NR. 04
		CAD DWG DATEI