


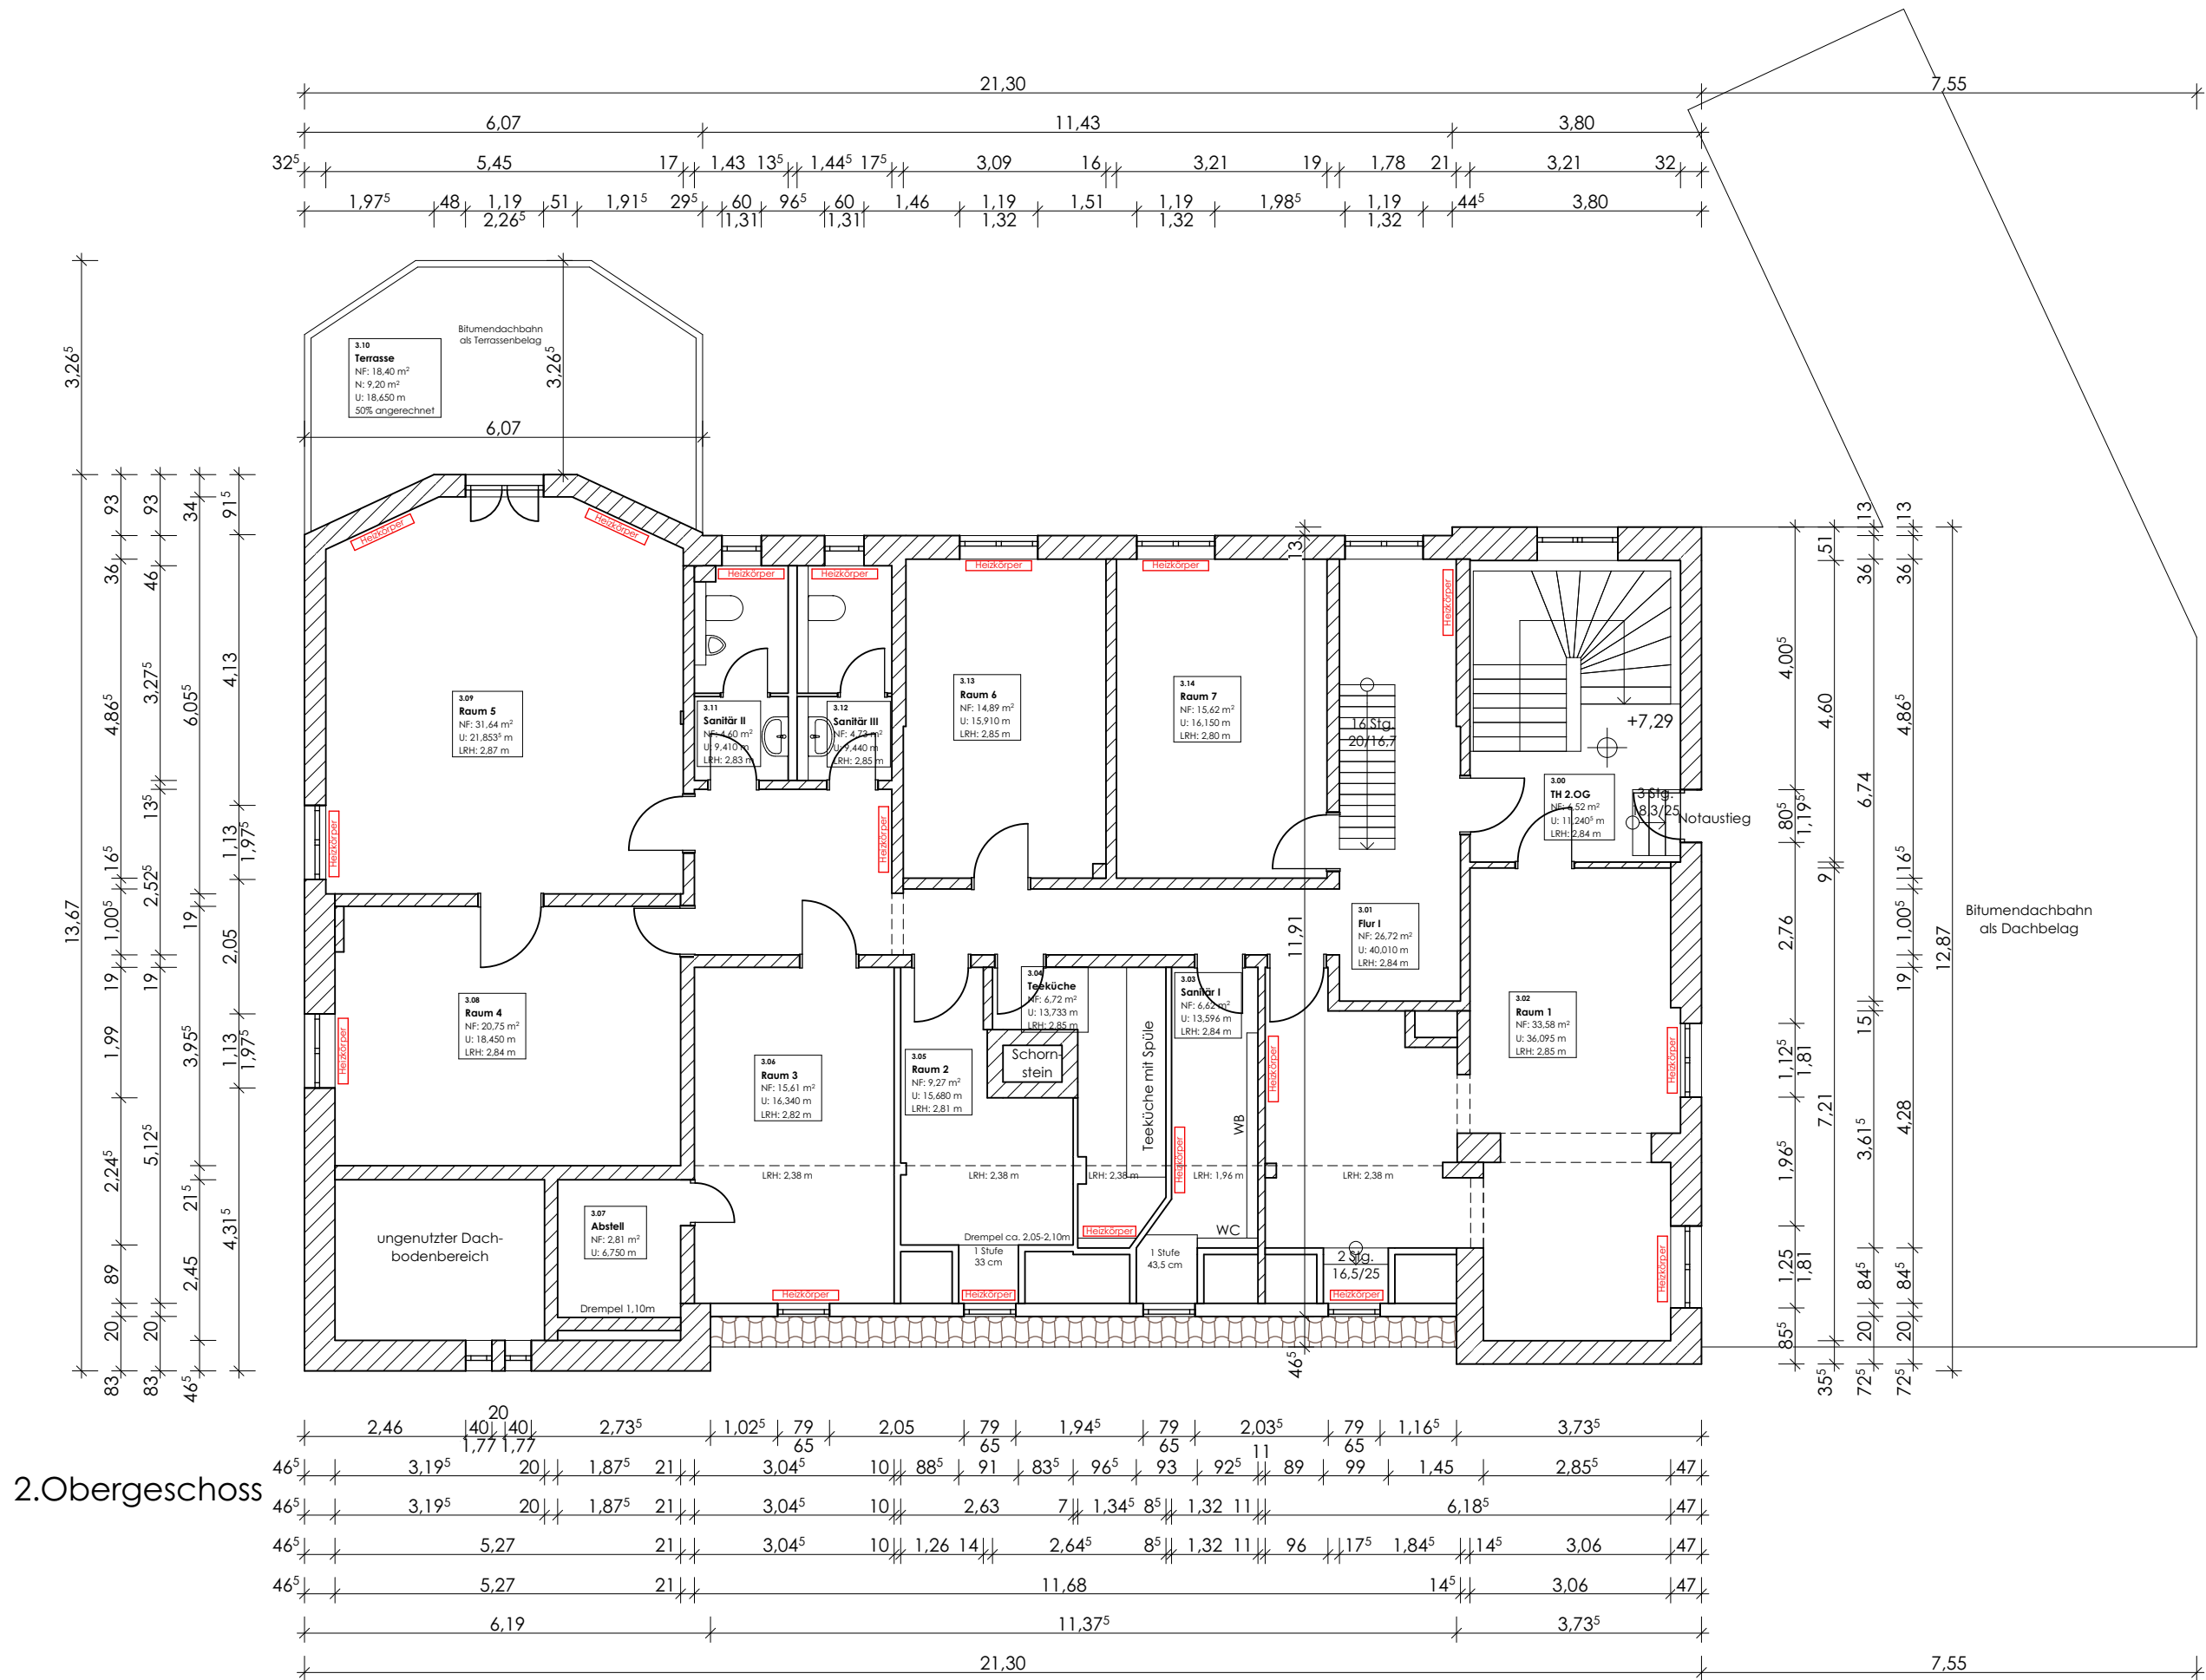

Friedensstraße 11 - 2.Obergeschoss		
Raumname	Raum-nummer	Gemessene Nettofläche
TH 2.OG	3.00	6.52 m²
Flur I	3.01	26.72 m²
Raum 1	3.02	33.58 m²
Sanitär I	3.03	6.62 m²
Teeküche	3.04	6.72 m²
Raum 2	3.05	9.27 m²
Raum 3	3.06	15.61 m²
Abstell	3.07	2.81 m²
Raum 4	3.08	20.75 m²
Raum 5	3.09	31.64 m²
Terrasse	3.10	18.40 m²
Sanitär II	3.11	4.60 m²
Sanitär III	3.12	4.73 m²
Raum 6	3.13	14.89 m²
Raum 7	3.14	15.62 m²
Summe		218.48 m²

BAUVORHABEN Denkmalgeschütztes Verwaltungsgebäude - Bestand -		
ADRESSE Friedensstraße 11, 17192 Waren (Müritz)		
BAUHERR Muhsal Friedensstraße 11, 17192 Waren GbR Weinbergstraße 20, 17192 Waren (Müritz)		
ARCHITEKT Ingenieurbüro für Hochbau Bauplanung & Bauleitung Dipl.-Bauing.(FH) Mirjam K. Drühl Fontanestr. 53, 17192 Waren (Müritz) Tel.: +49 (0)3991/668627, Fax: +49 (0)3991/6739930, e-mail: info@ing-büro-drühl.de		
Grundriss 2.Obergeschoss	PLANINHALT	MASSTAB
		1:100
		DATUM
		03.09.2020
		BLATT-NR.
		05
		CAD DWG DATEI