


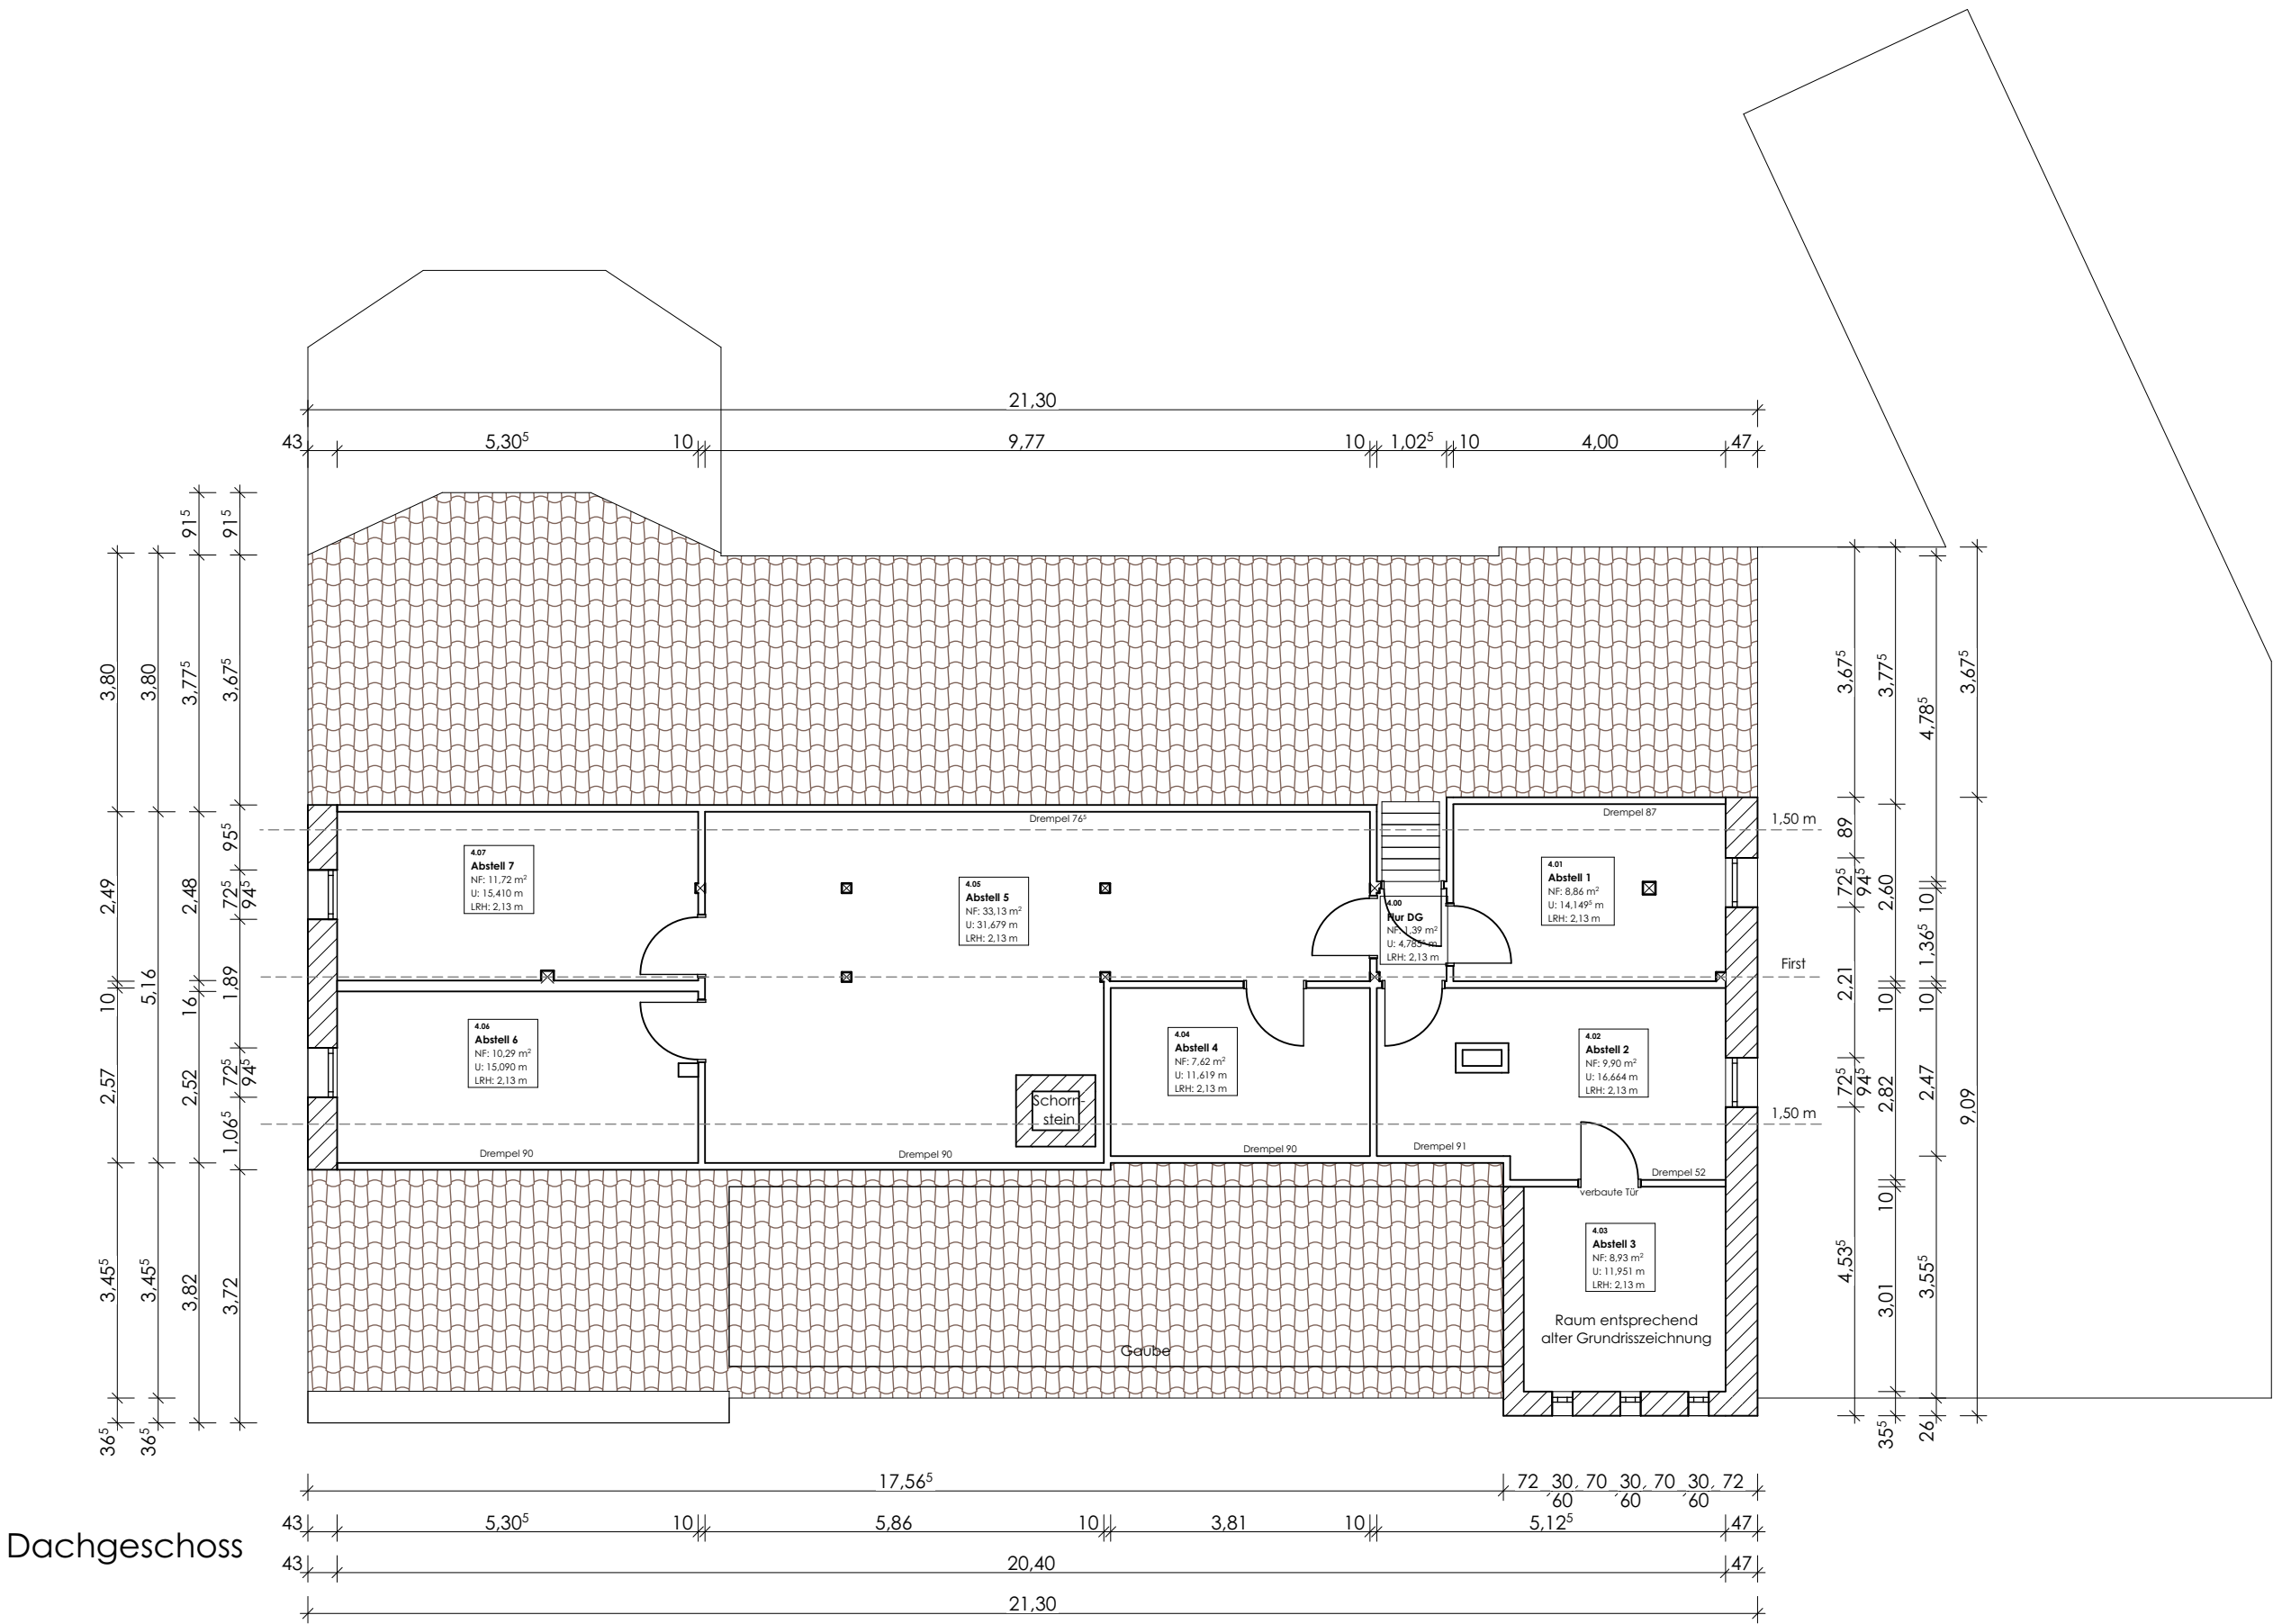

Friedensstraße 11 - Dachgeschoss		
Raumname	Raum-nummer	Gemessene Nettofläche
Flur DG	4.00	1,39 m²
Abstell 1	4.01	8,86 m²
Abstell 2	4.02	9,90 m²
Abstell 3	4.03	8,93 m²
Abstell 4	4.04	7,62 m²
Abstell 5	4.05	33,13 m²
Abstell 6	4.06	10,29 m²
Abstell 7	4.07	11,72 m²
Summe		91,84 m²

BAUVORHABEN
Denkmalgeschütztes Verwaltungsgebäude
- Bestand -

ADRESSE
Friedensstraße 11, 17192 Waren (Müritz)

BAUHERR
Muhsal Friedensstraße 11, 17192 Waren GbR
Weinbergstraße 20, 17192 Waren (Müritz)

ARCHITEKT
Ingenieurbüro für Hochbau Bauplanung & Bauleitung
Dipl.-Bauing.(FH) Mirjam K. Drühl
Fontanestrasse 53, 17192 Waren (Müritz)
Tel.: +49 (0)3991/668627, Fax: +49 (0)3991/6739930, e-mail: info@ing-büro-drühl.de

Grundriss Dachgeschoss	MASSSTAB	1:100
	DATUM	28.07.2020
	BLATT-NR.	06
	CAD DWG DATEI	