


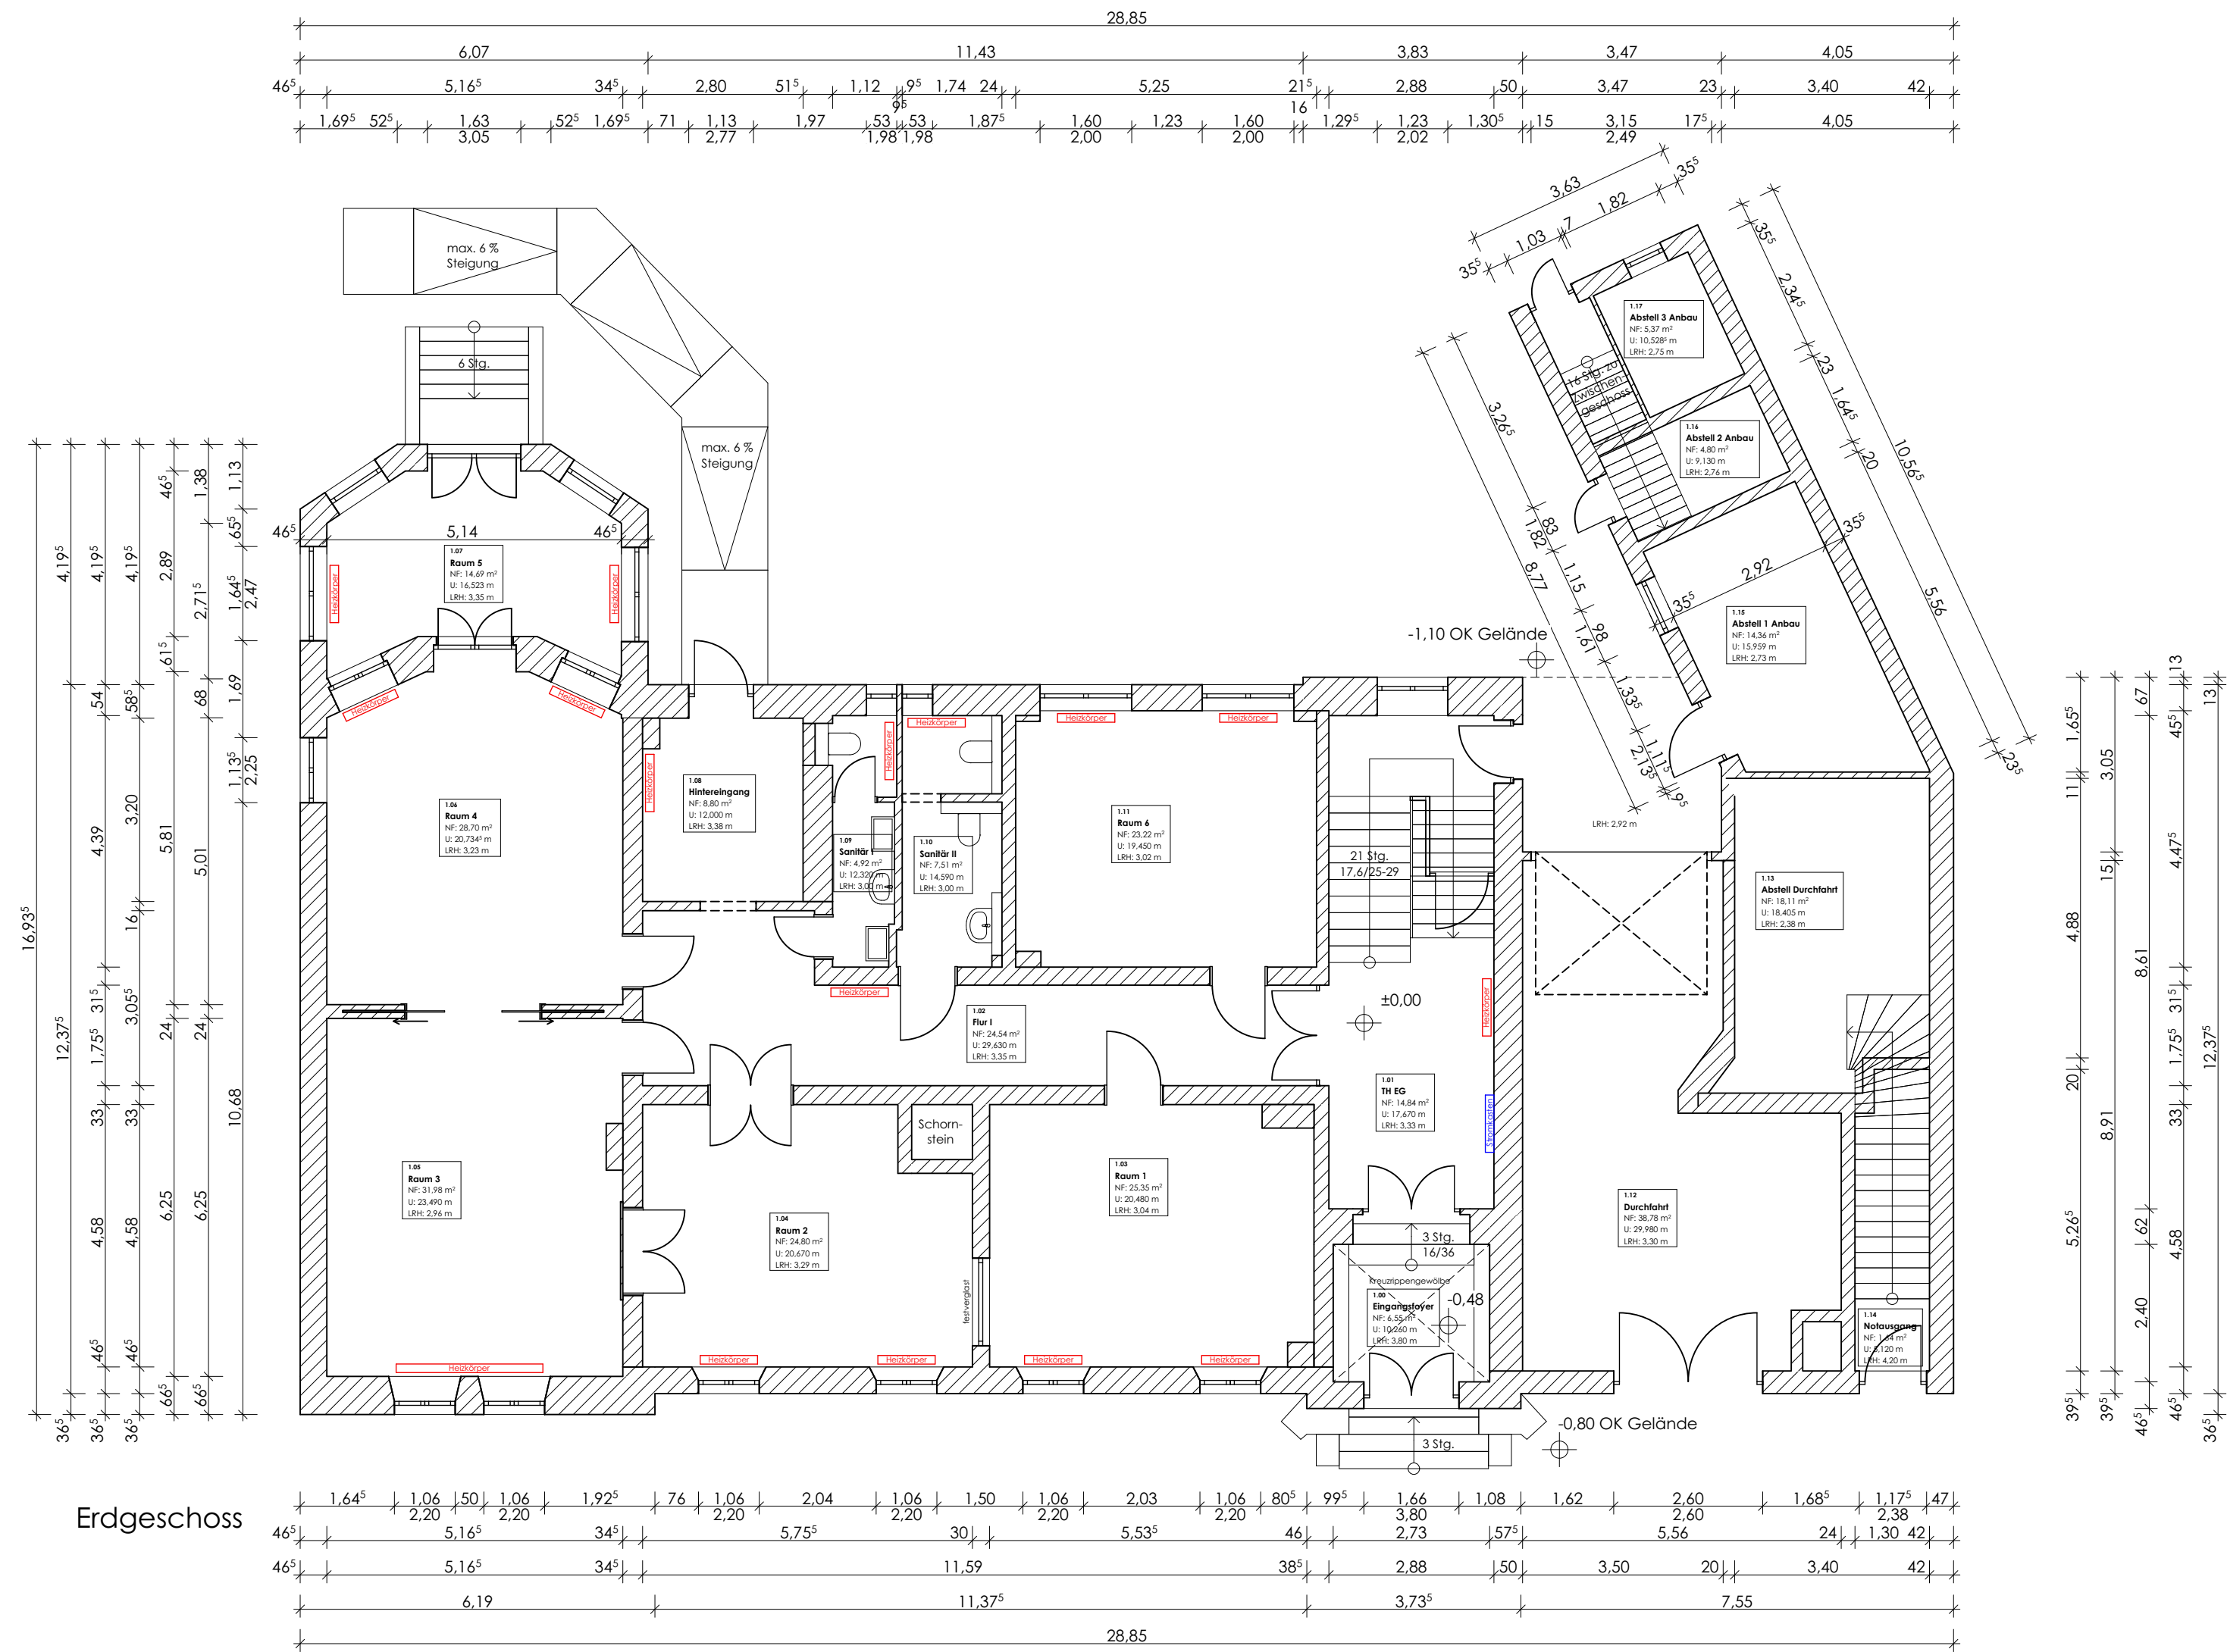

Friedensstraße 11 - Erdgeschoss		
Raumname	Raumnummer	Gemessene Nettofläche
Eingangsfoyer	1.00	6.55 m²
TH EG	1.01	14.84 m²
Flur I	1.02	24.54 m²
Raum 1	1.03	25.35 m²
Raum 2	1.04	24.80 m²
Raum 3	1.05	31.98 m²
Raum 4	1.06	28.70 m²
Raum 5	1.07	14.69 m²
Hintereingang	1.08	8.80 m²
Sanitär I	1.09	4.92 m²
Sanitär II	1.10	7.51 m²
Raum 6	1.11	23.22 m²
Durchfahrt	1.12	38.78 m²
Abstell Durchfahrt	1.13	18.11 m²
Notausgang	1.14	1.64 m²
Abstell 1 Anbau	1.15	14.36 m²
Abstell 2 Anbau	1.16	4.80 m²
Abstell 3 Anbau	1.17	5.37 m²
Summe		298.96 m²

BAUVORHABEN
Denkmalgeschütztes Verwaltungsgebäude
- Bestand -

ADRESSE
Friedensstraße 11, 17192 Waren (Müritz)

BAUHERR
Muhsal Friedensstraße 11, 17192 Waren GbR
Weinbergstraße 20, 17192 Waren (Müritz)

ARCHITEKT
Ingenieurbüro für Hochbau Bauplanung & Bauleitung
Dipl.-Bauing.(FH) Mirjam K. Drühl
Fontanestrasse 53, 17192 Waren (Müritz)
Tel.: +49 (0)3991/668627, Fax: +49 (0)3991/6739930, e-mail: info@ing-büro-drühl.de

Grundriss Erdgeschoss	PLANINHALT	MASSSTAB	1:100
		DATUM	28.07.2020
		BLATT-NR.	03
		CAD DWG DATEI	