


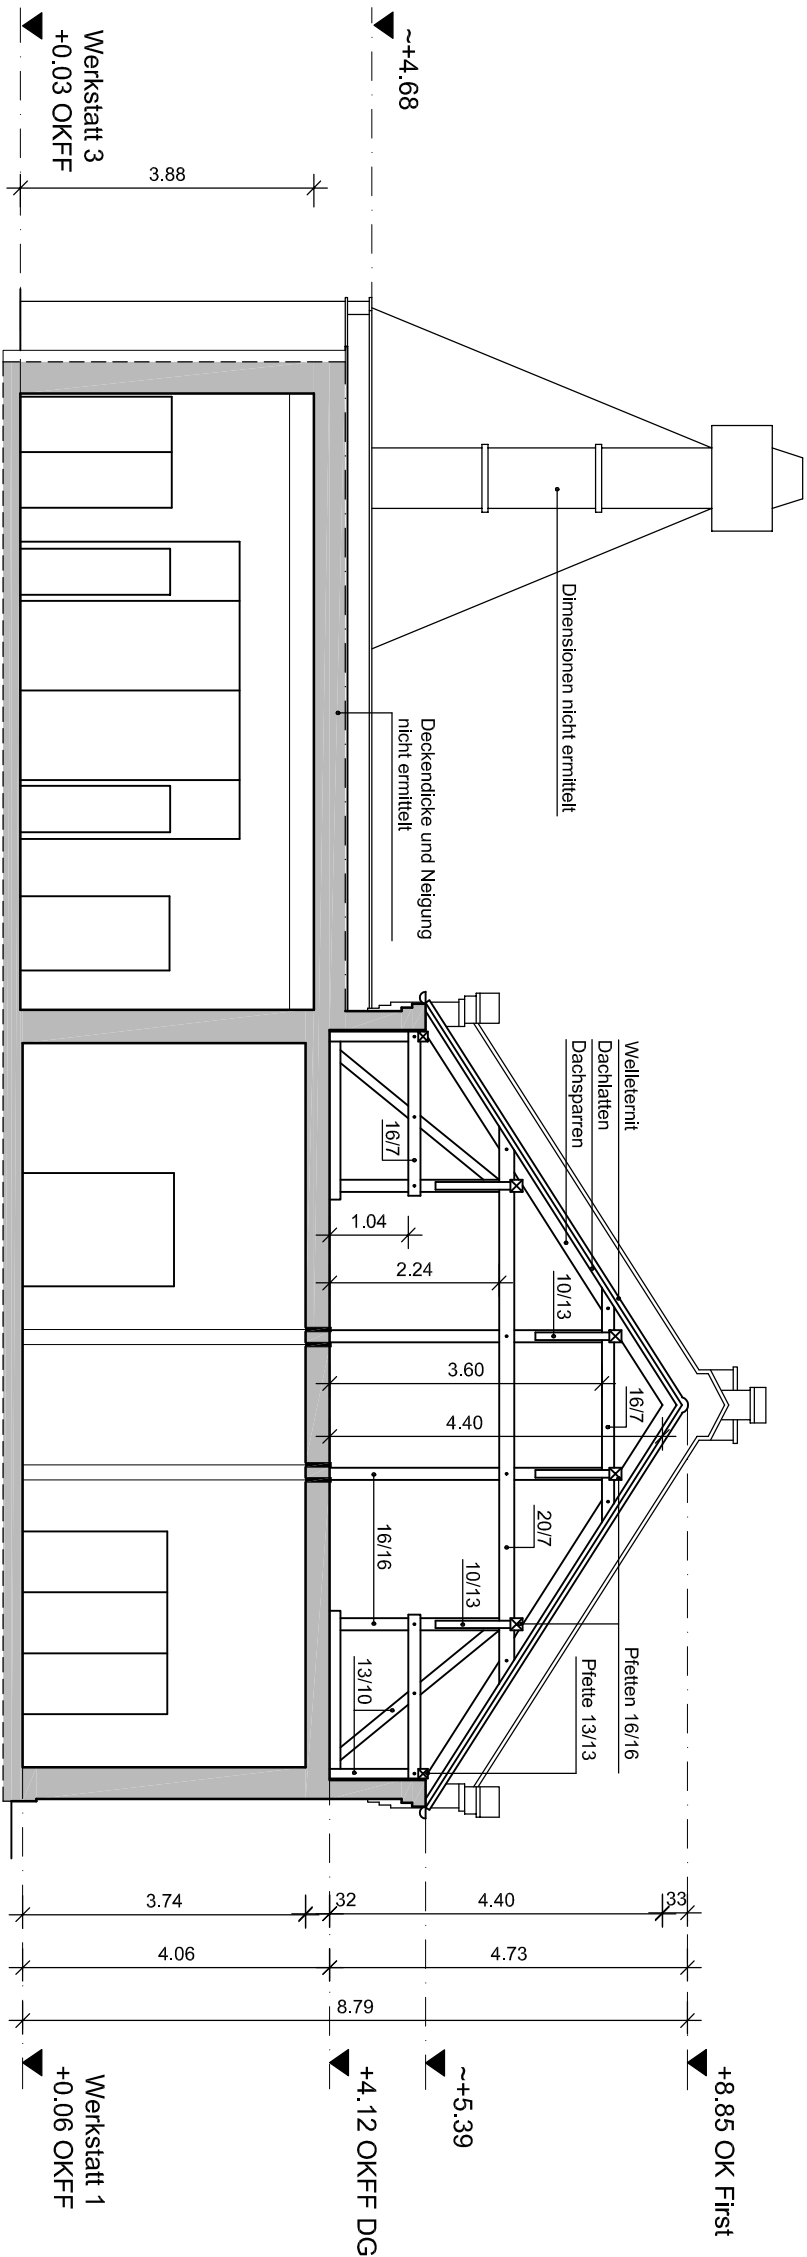

Bauvorhaben:
Bestand
Siegfried-Berger-Straße 5,
12557 Berlin

Auftraggeber:
Felix, Fabian und Tobias Dippler
Rönnestraße 3
14057 Berlin

Gezeichnet: www.jh-zeichenservice.de
EDV Name: 2015_Bestand.dwg
Datum: 29.02.2020
Plan Nr.: S01
Blattgröße: DIN A3

Planinhalt:

Schnitt A

Maßstab:
 **1:100**

Alle Maße sind am Bau zu prüfen. Eventuelle Abweichungen sind mit dem Architekten zu klären.