
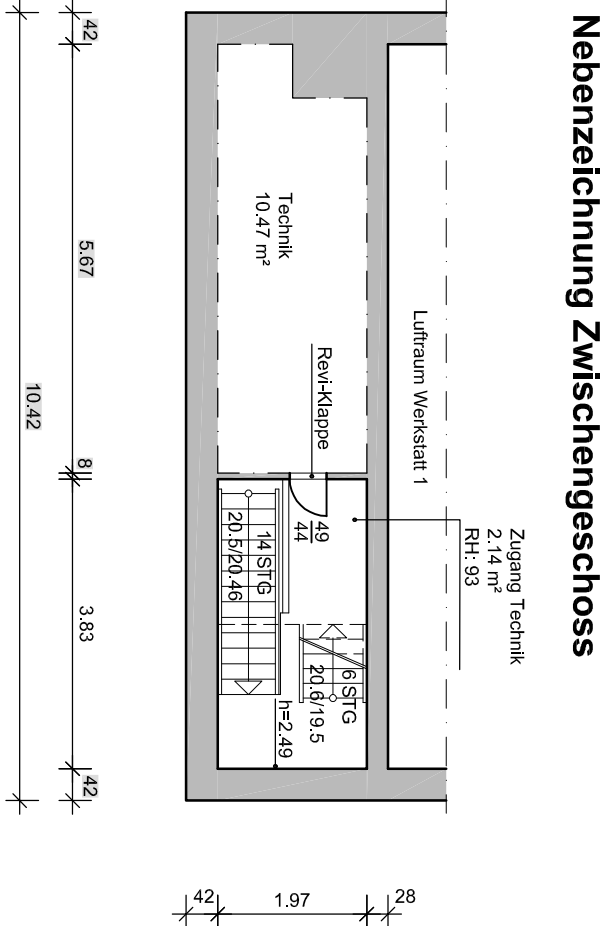


Flächen in m²	
Raumbezeichnung	DIN 277.1
Dachgeschoss	
Büro 2	11,91
Flur / Treppe 2	6,52
Dusche	7,44
Aufenthalt	18,08
Dachboden / Lager	121,22
Gesamt	165,17
Zwischengeschoss	
Technik	10,47
Zugang Technik	2,14
	12,61

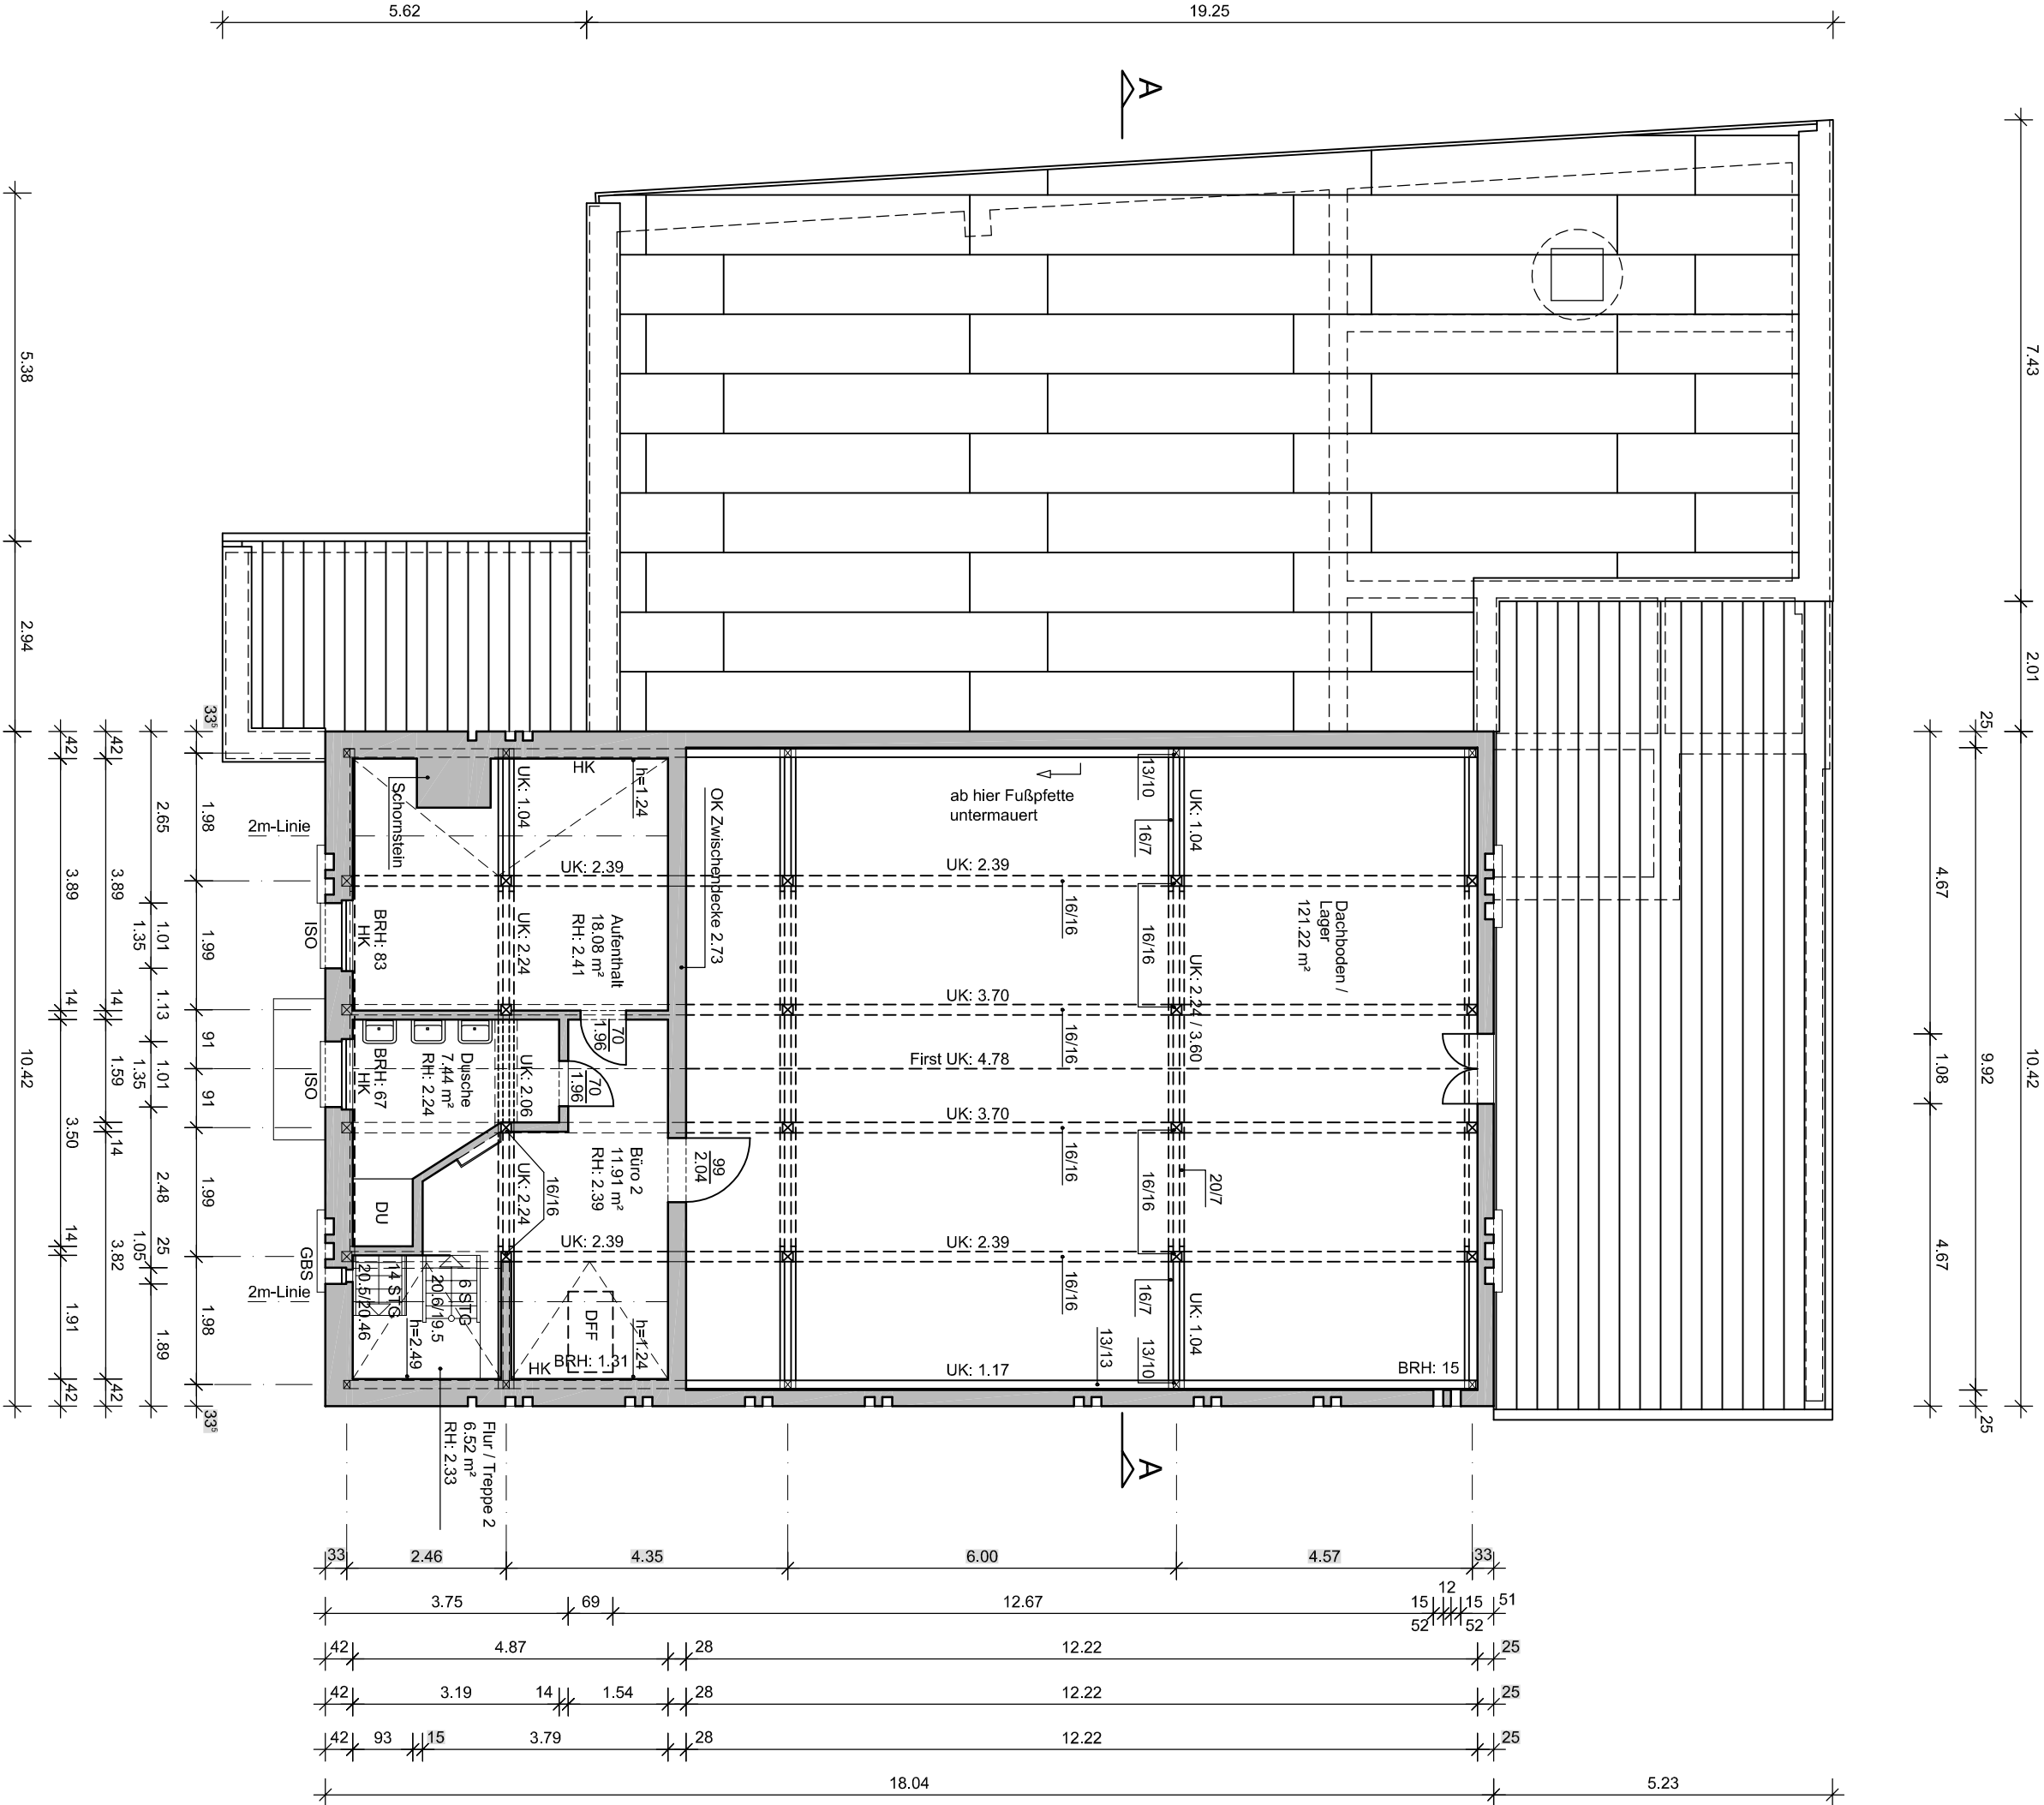

LEGENDE:	
BAUTEILE	Sanitärprojekte sind nur symbolisch zu verstehen.
ISO = ISO-Fenster	
GBS = Fenster mit Glasauskleiden	Grün hinterlegte Maßzahlen beziehen sich auf CAD-konstruierte Maße die nicht vor Ort gemessen wurden.
DF = Dachflächenfenster	
BRH = Brüstungshöhe	
RH = Raumhöhe	
UK = Unterkante	
— = nicht gemessen	
HAUSTECHNIK	
HK = Heizkörper	
DU = Dusche	
Bauvorhaben:	
Bestand	
Siegfried-Berger-Straße 5,	
12557 Berlin	
Auftraggeber:	
Felix, Fabian und Tobias Dipper	
Rönnestraße 3	
14057 Berlin	
Gezeichnet:	www.jh-zeichenservice.de
EDV Name:	2015_Bestand.dwg
Datum:	29.02.2020
Plan Nr.:	G02
Blattgröße:	DIN A2
Planinhalt:	
Grundriss DG	
Maßstab:	
0 1 2 3 4m	
1:100	
Alle Maße sind am Bau zu prüfen. Eventuelle Abweichungen sind mit dem Architekten zu klären.	