
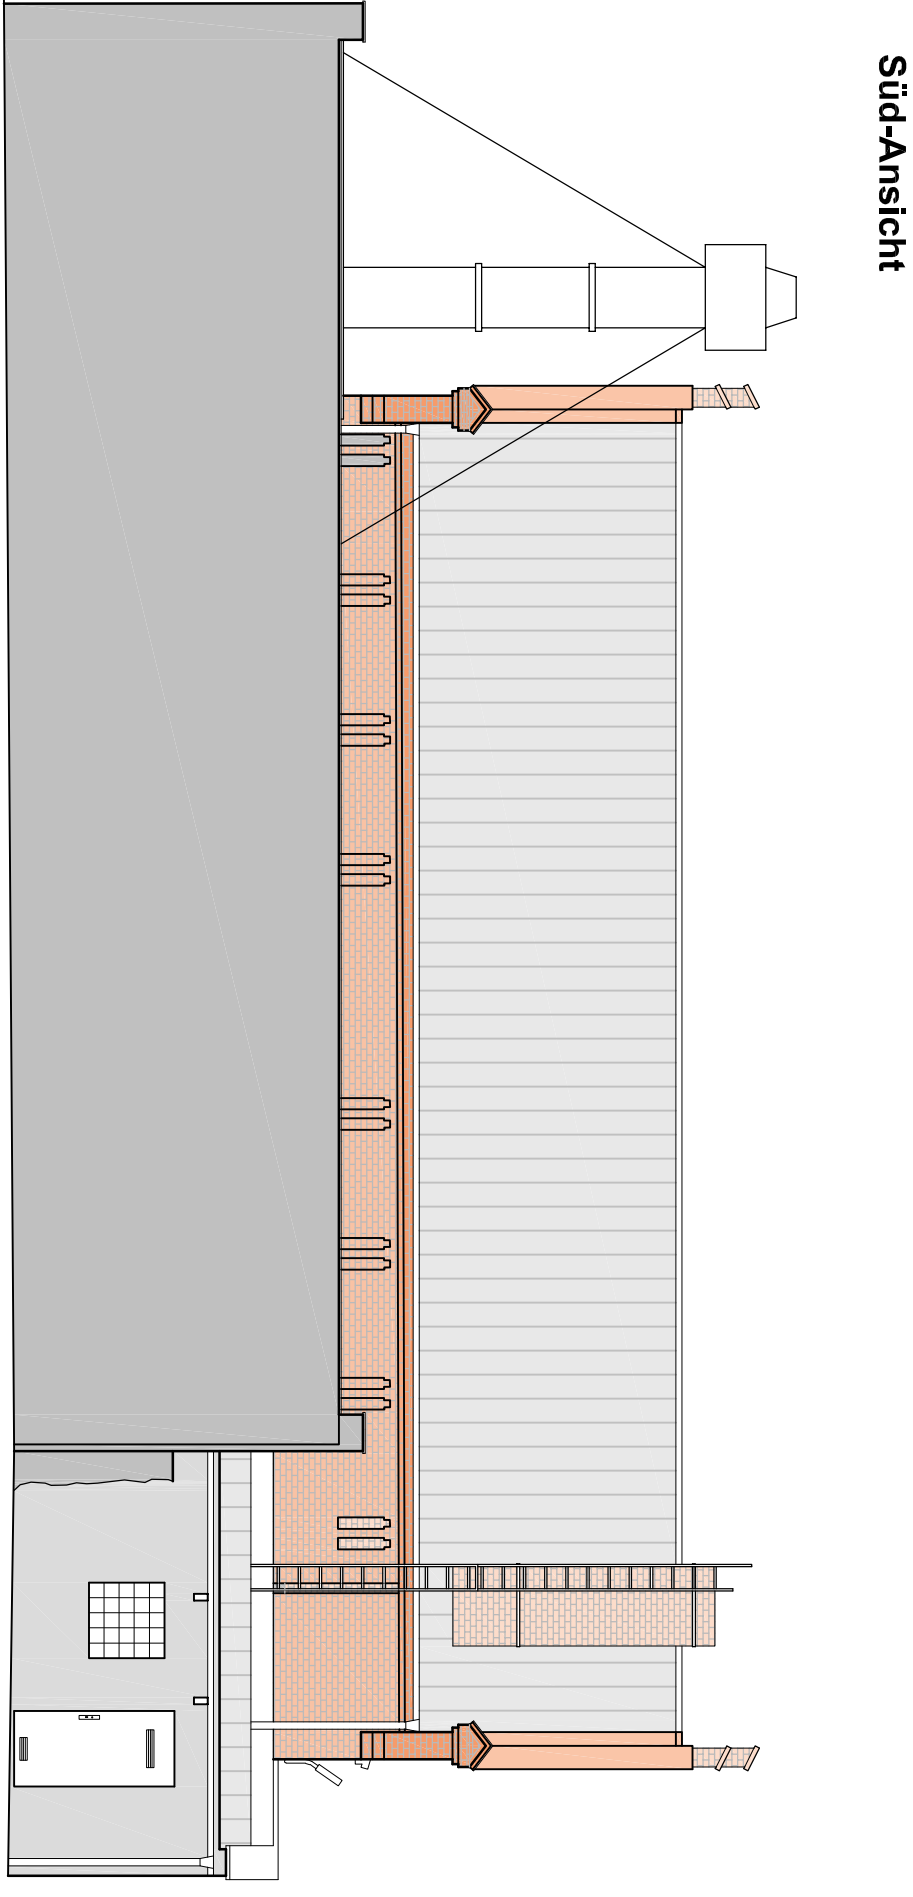
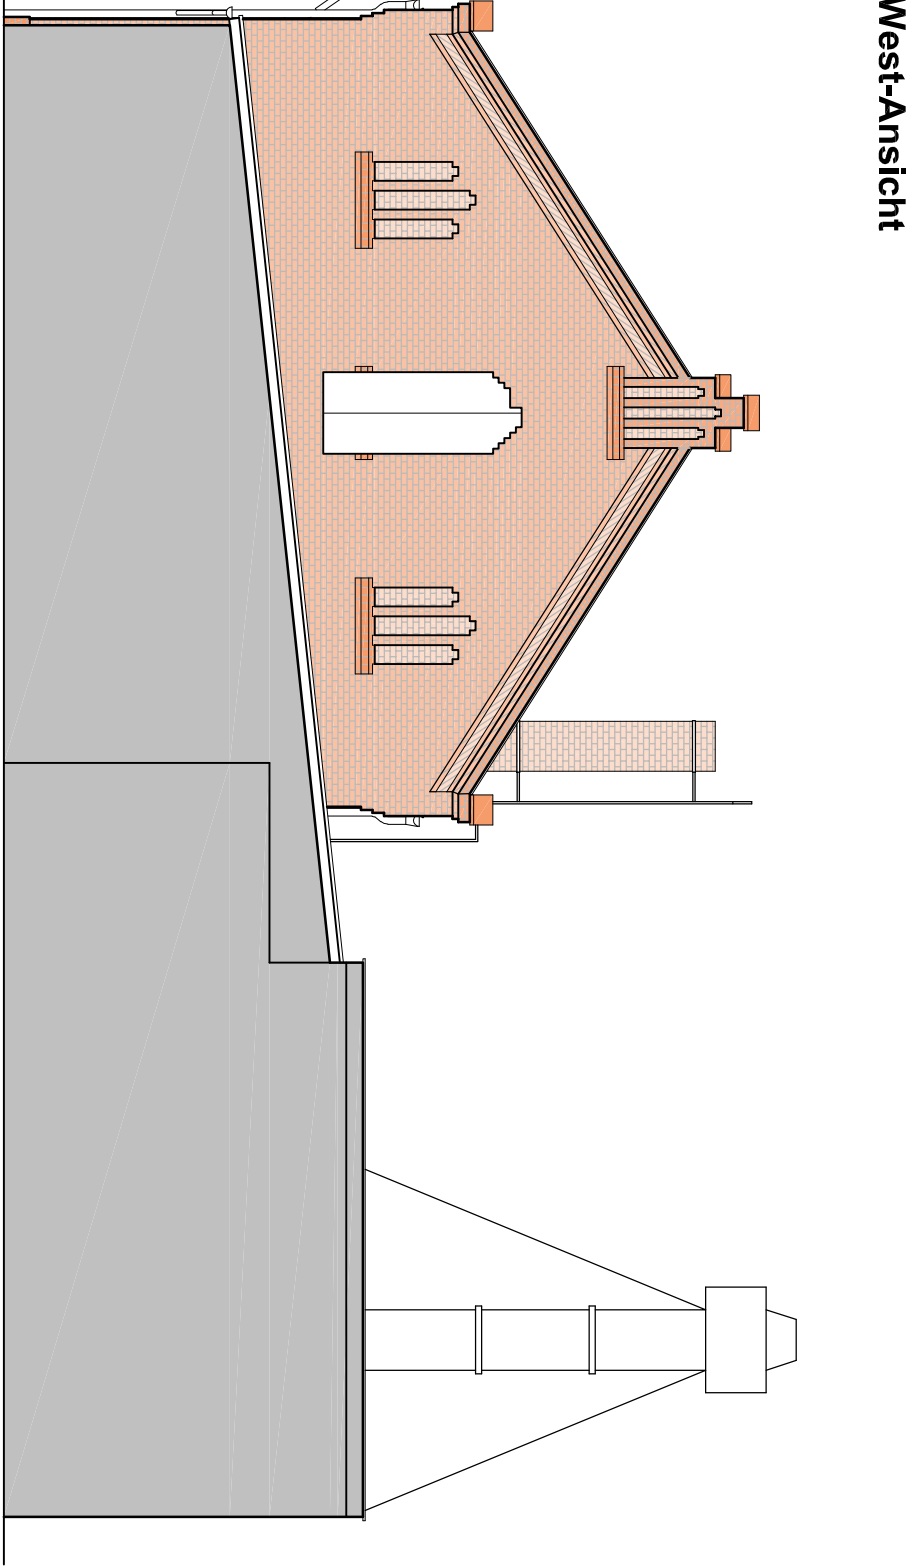
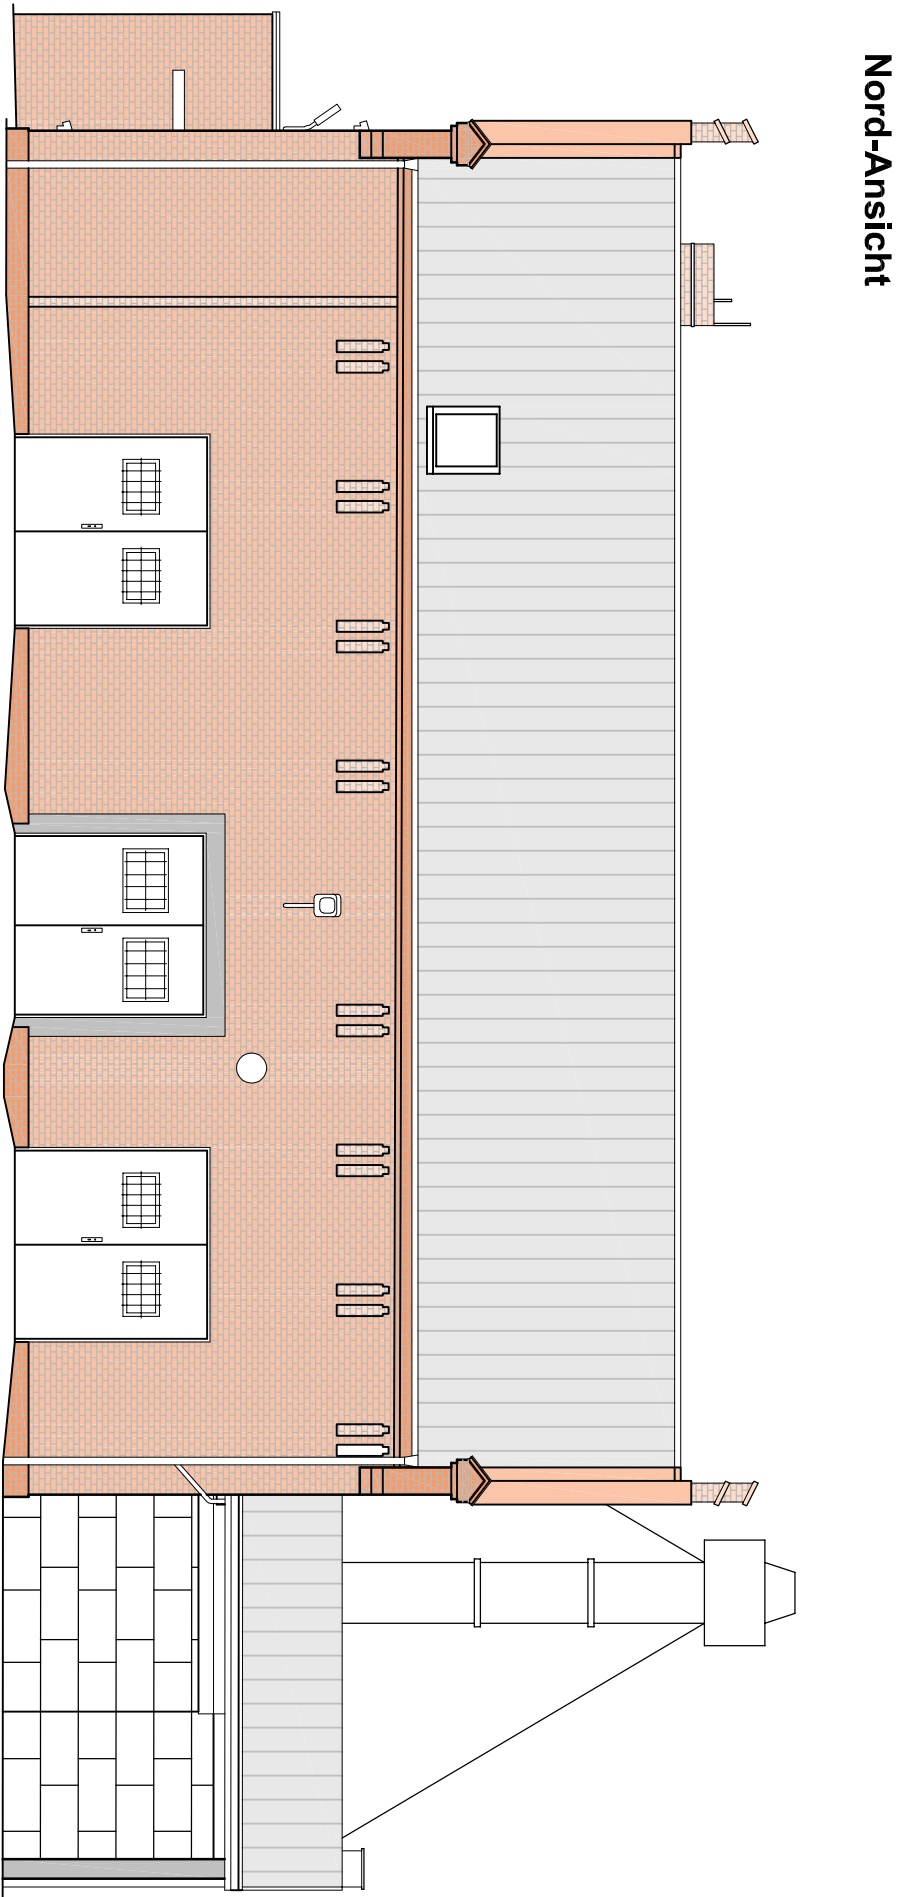


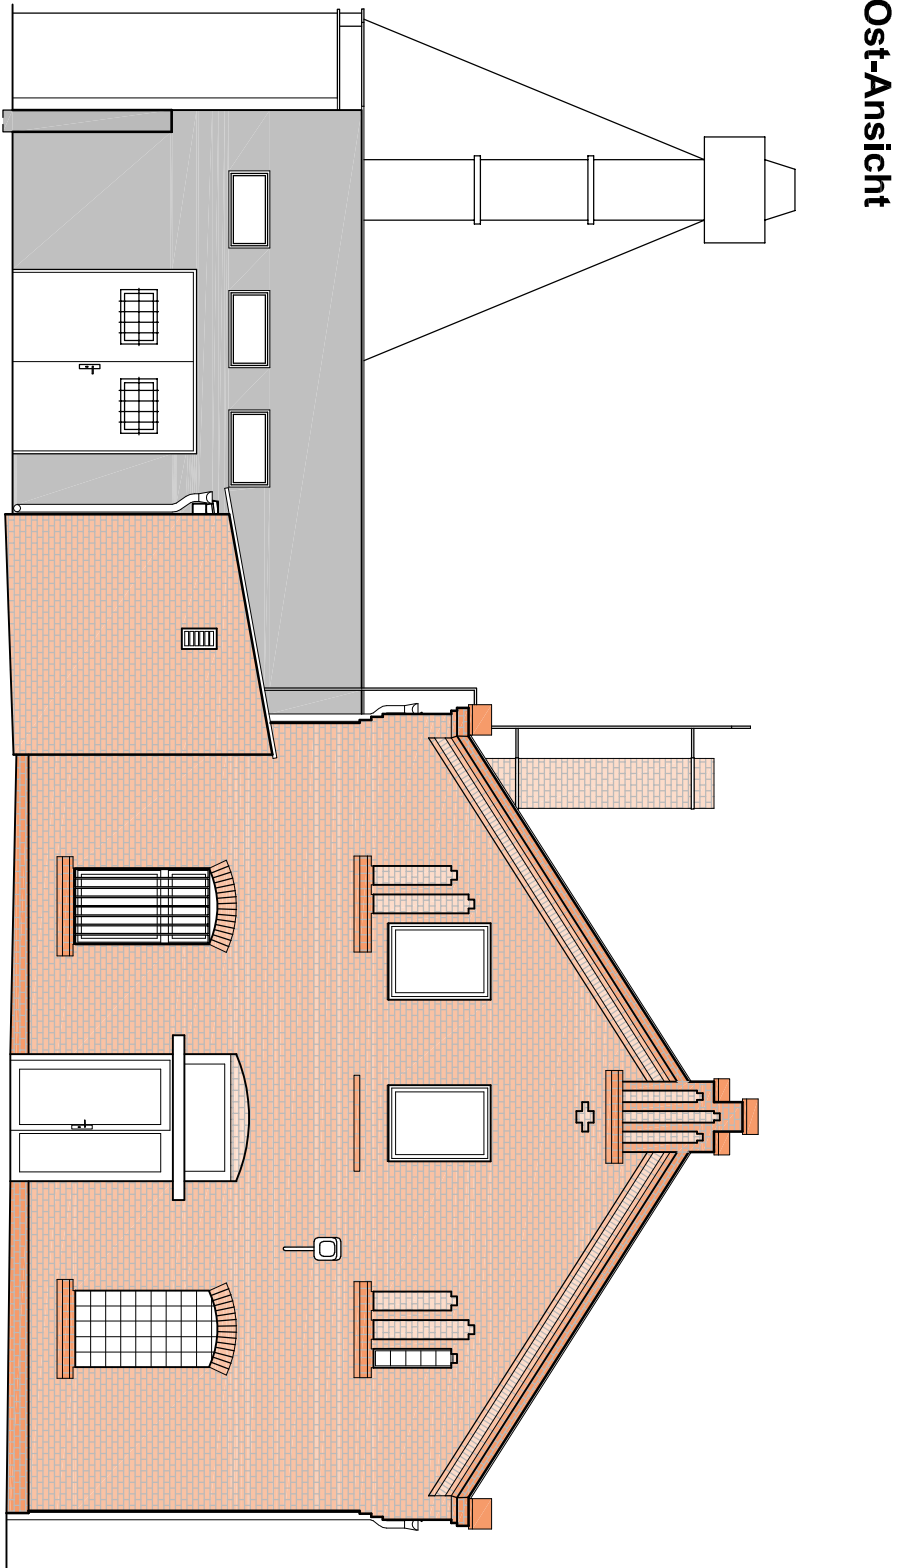

Bauvorhaben:		Bestand	
Siegfried-Berger-Straße 5,		12557 Berlin	
Auftraggeber:			
Felix, Fabian und Tobias Dippner			
Rönnestraße 3			
14057 Berlin			
Gezeichnet:		www.jh-zeichenservice.de	
EDV Name:		2015_Bestand.dwg	
Datum:		29.02.2020	
Plan Nr.:		A01	
Blattgröße:		DIN A2	
Planinhalt:		Ansichten	
Maßstab:		1:100	
			
Alle Maße sind am Bau zu prüfen. Eventuelle Abweichungen sind mit dem Architekten zu klären.			