


Wohnfläche Räume				
TRH	Zwischenflur	11.01 m²	11.01 m²	
Wohnung 1 - 3-ZW				
	Ab	3.73 m²	80.52 m²	
	Diele	4.31 m²		
	Wohnbereich	32.40 m²		
Wohnung 1	Bad 1	3.67 m²		
Wohnung 1	Bad 2	5.50 m²		
Wohnung 1	Flur	2.00 m²		
Wohnung 1	Zimmer 1	11.70 m²		
Wohnung 1	Zimmer 2	17.21 m²		
Wohnung 2 2-ZW				
	Ab	3.63 m²		50.62 m²
	Bad	6.10 m²		
	Diele	4.98 m²		
	Wohnbereich	21.54 m²		
Wohnung 2	Zimmer 1	14.37 m²		

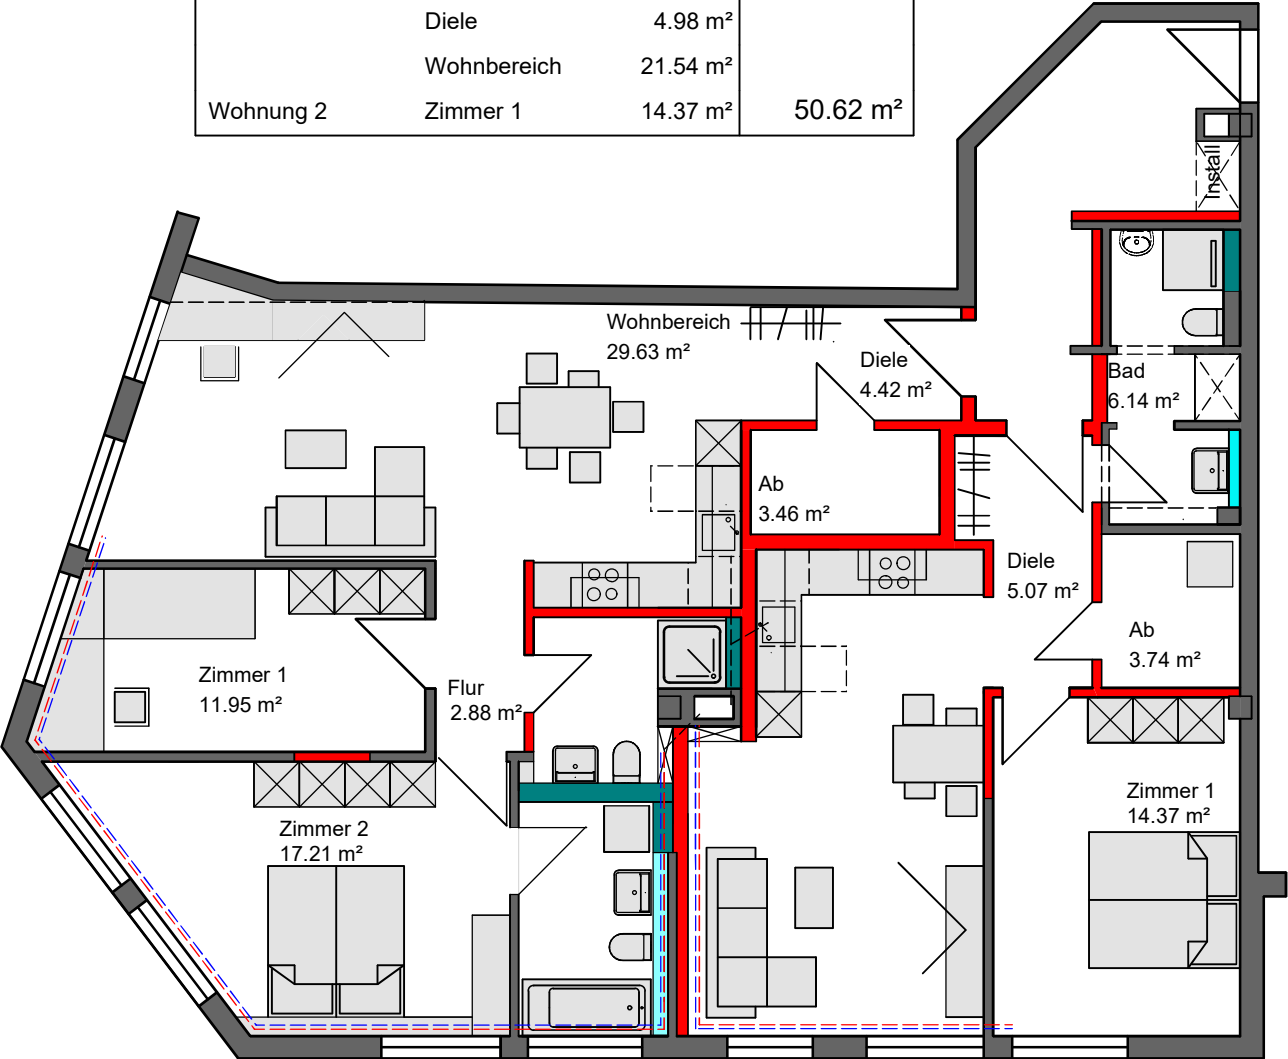

Wohnung 1 - 3-ZW

Wohnung 2 2-ZW