


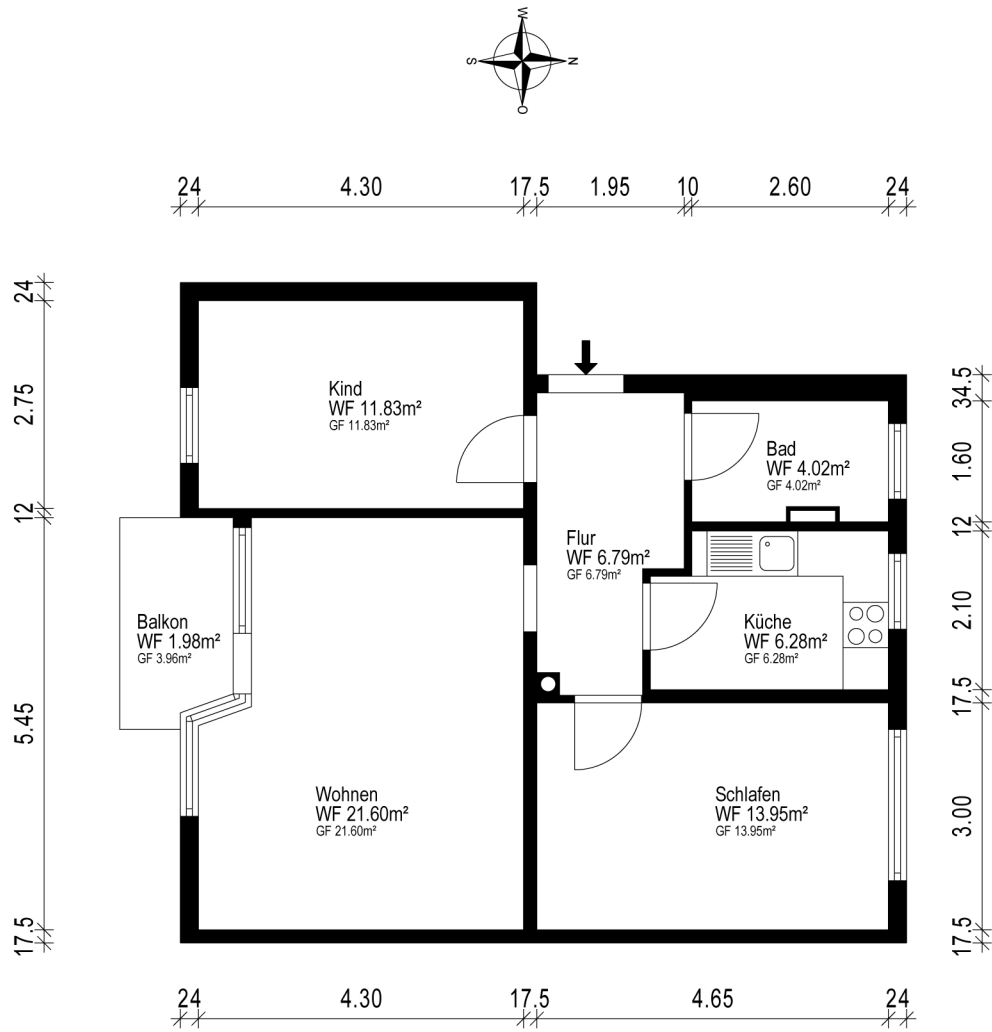

Gebäude ETW			
Ort/Straße 22844 Norderstedt, Steindamm 74			
Planinhalt	Erdgeschoss	 Aufmaß - CAD-Service - Flächen	
Maßstab	1:100		Datum 23.04.2026
Objekt-Nr.	-		Plan-Nr. 1