


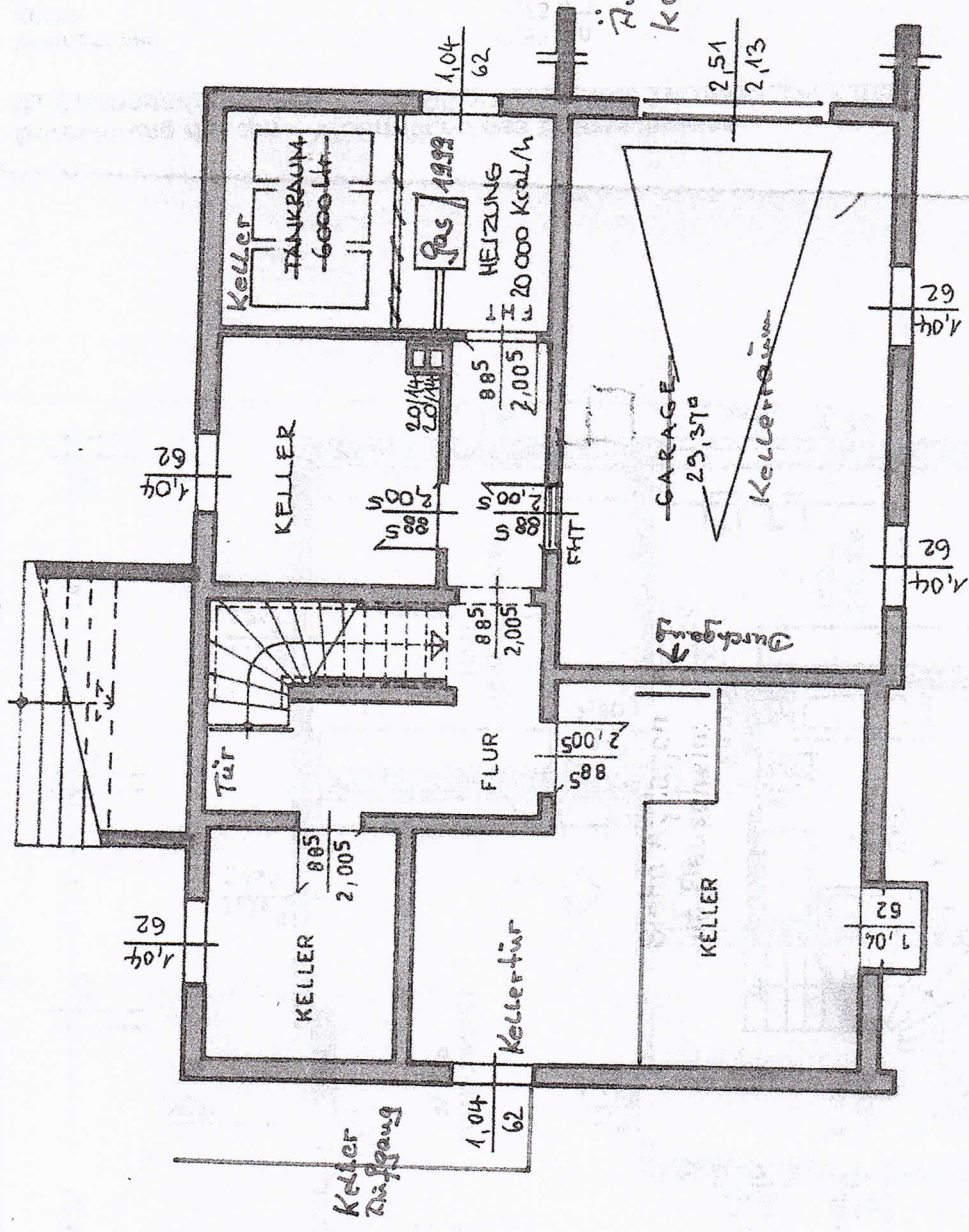

Änderung:
keine Garage, zu steil

GEPRÜFT
am
vom: 12.11.19
K...
...

