




Strassenansicht

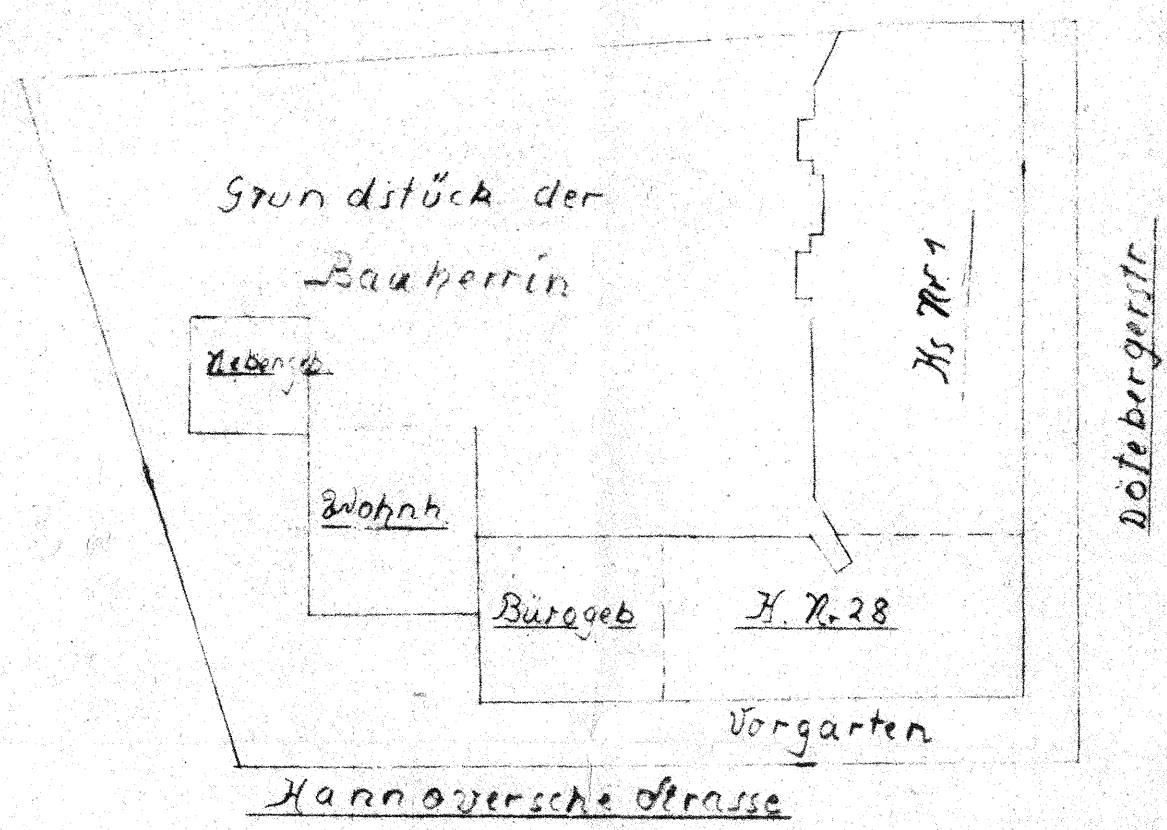


Seelze, den 16. September 1937

~~Wilhelm~~ ~~Seelze~~
WILHELM

Altzustand
BV - Hannoversche Str. 30, Seelze


Dipl.-Ing.
Klaus-Gerhard Richert
Weg 11, 3000 Hannover 61
2728

Die Bauherrin

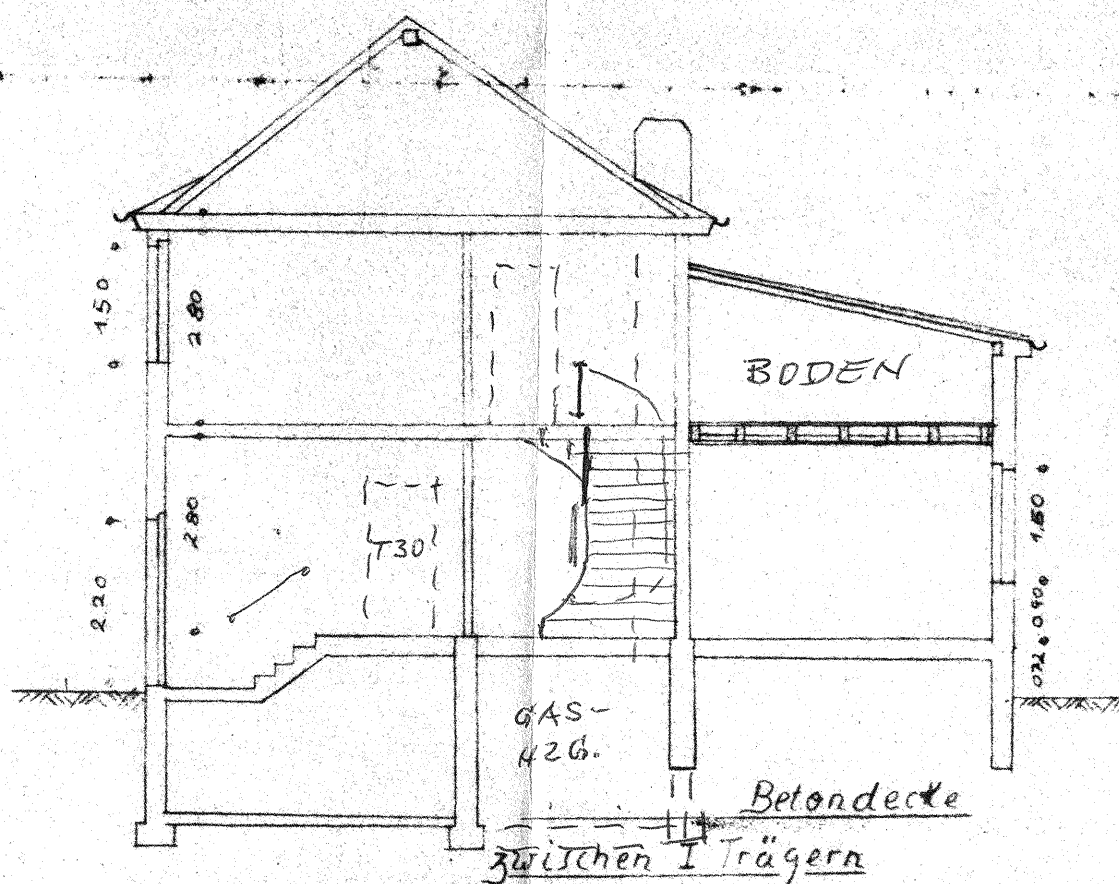


Schnitt a-b

GESEHEN
TAG: 23.3.84
NR.: 59/84
DR.-ING. ERICH SCHOLKE, HANNOVER
PROFINGENIEUR FÜR BAUSTATIK

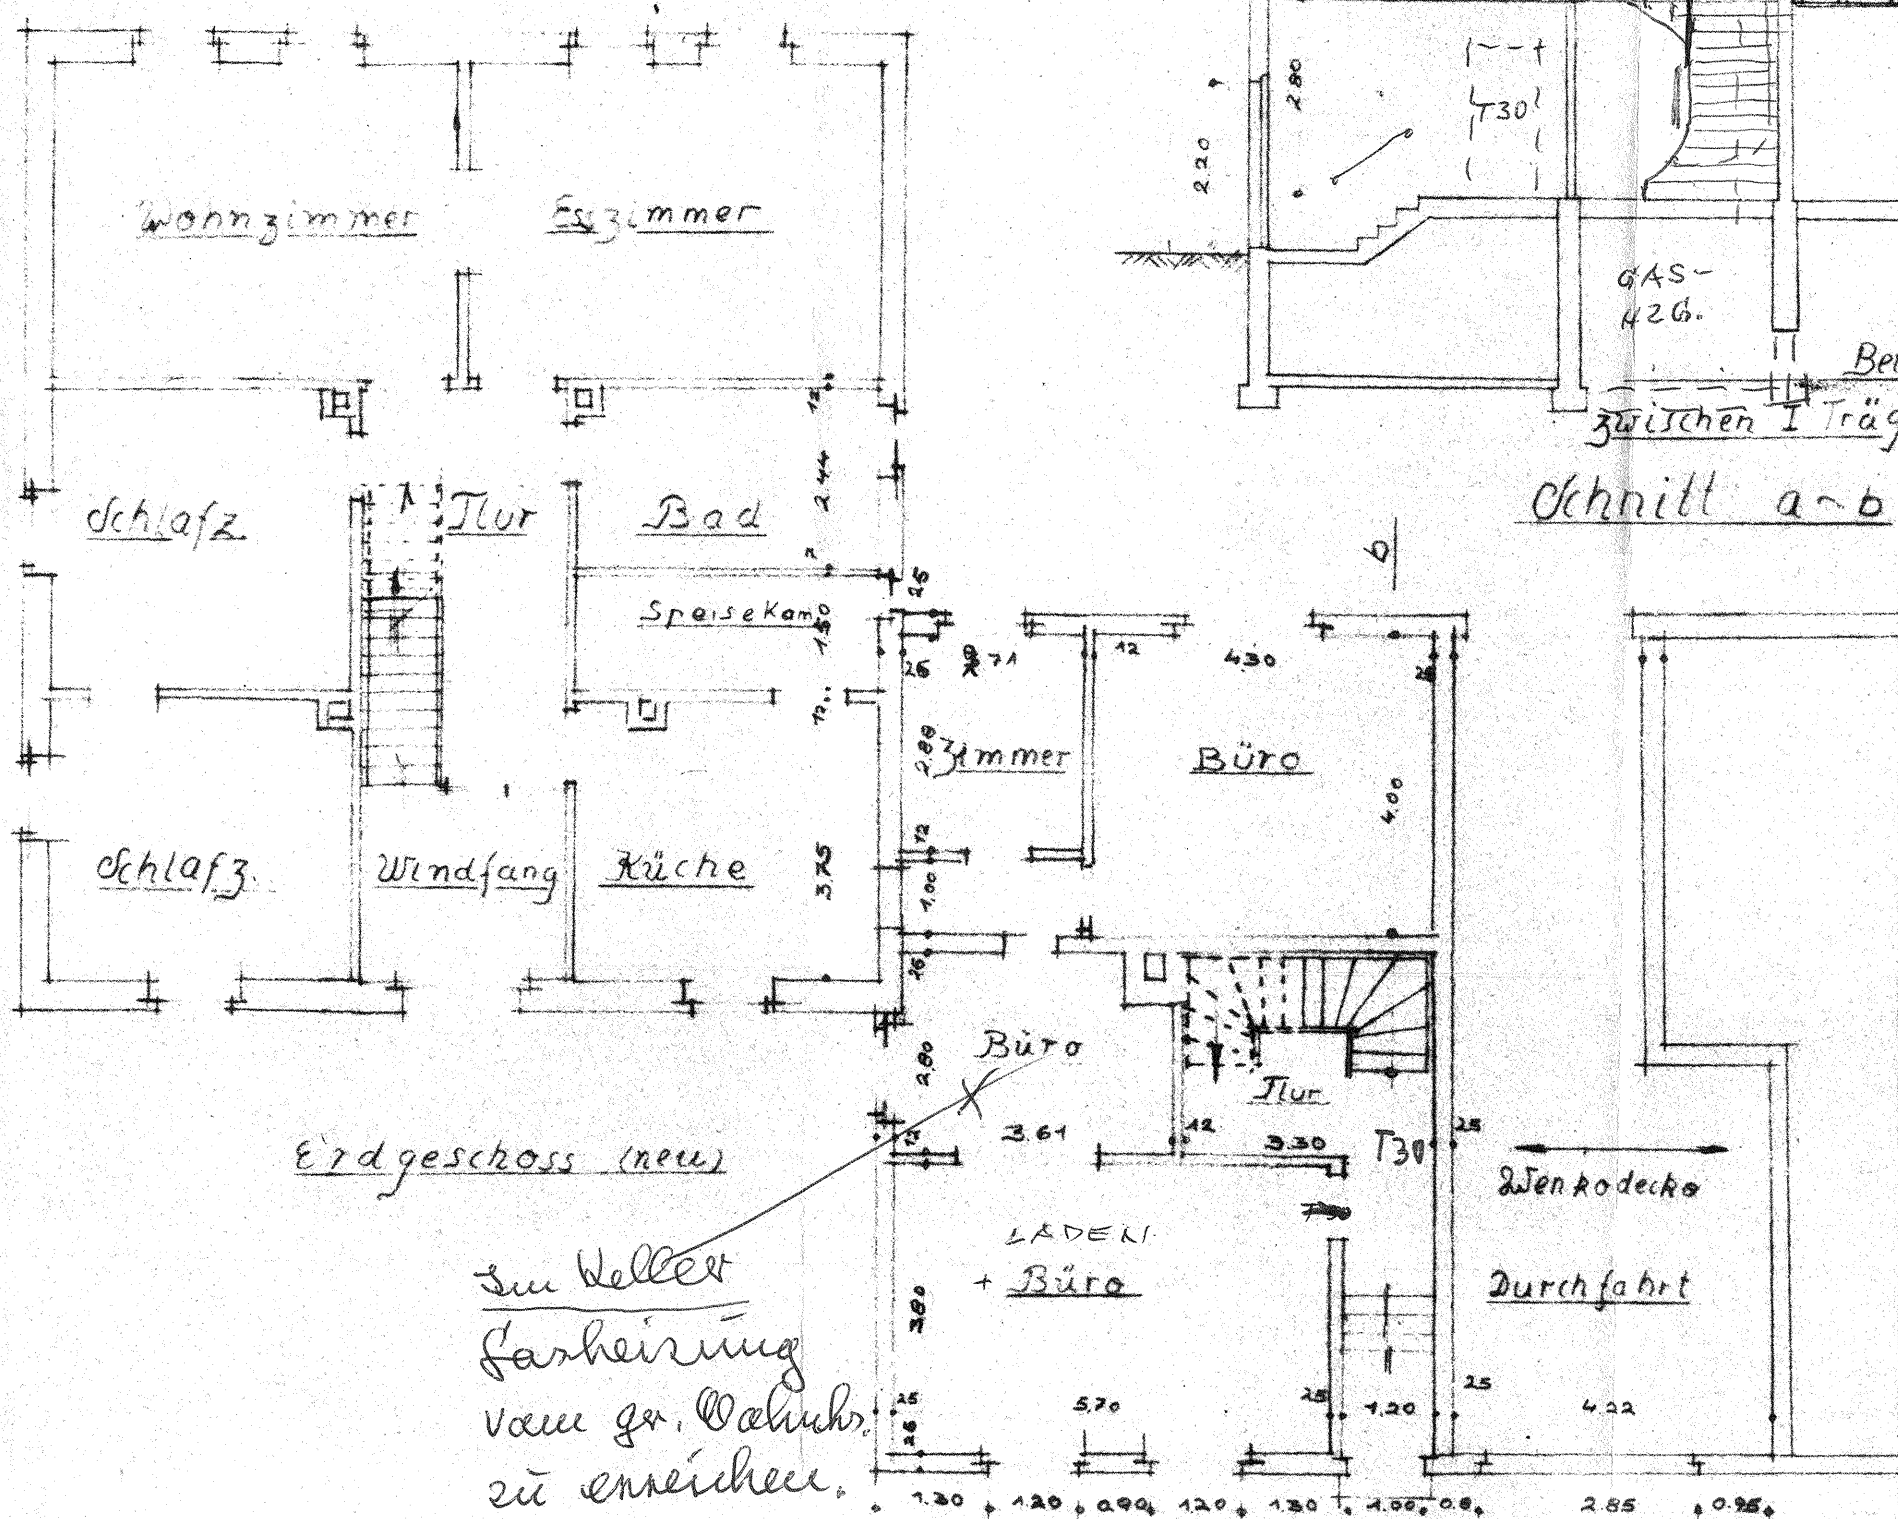

Erdgeschoss (neu)

Im Keller
Garheirung
zu erreichen

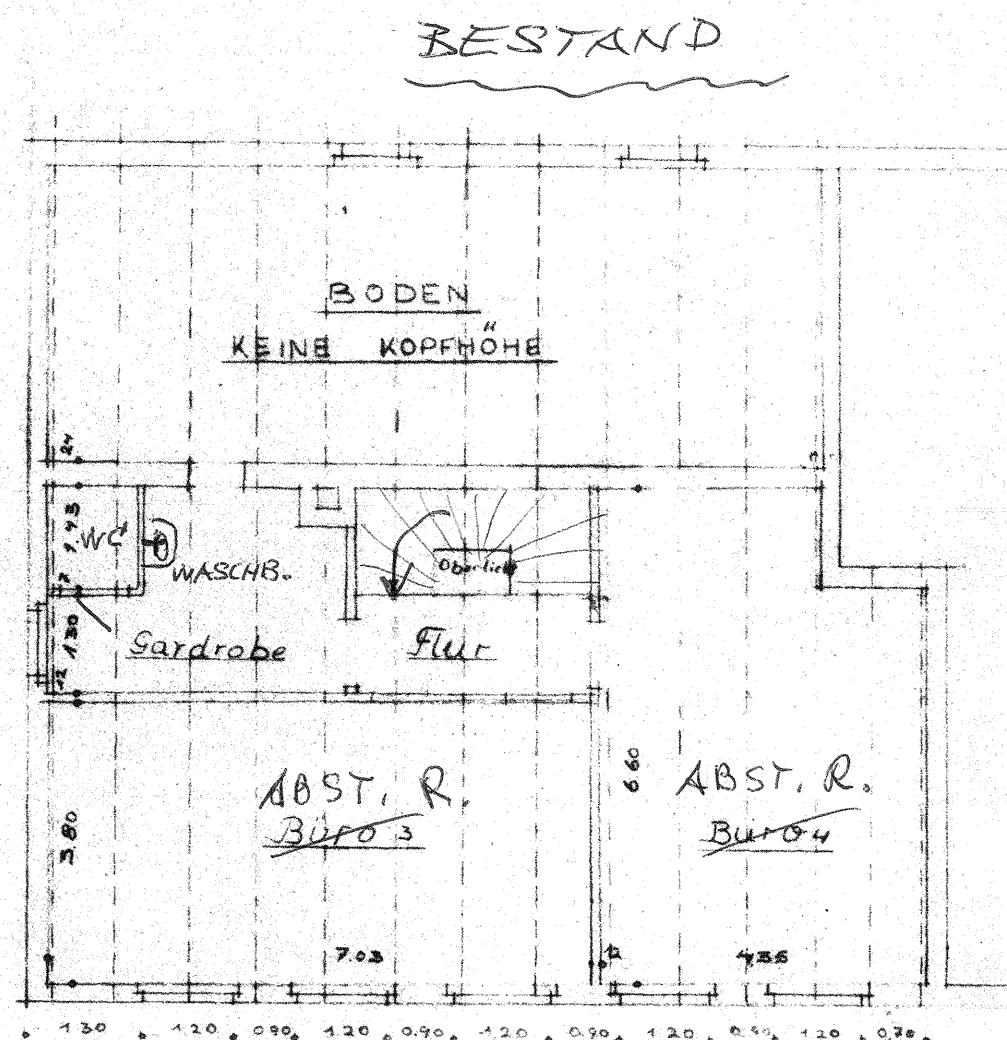

Obergeschoss

BESTAND