



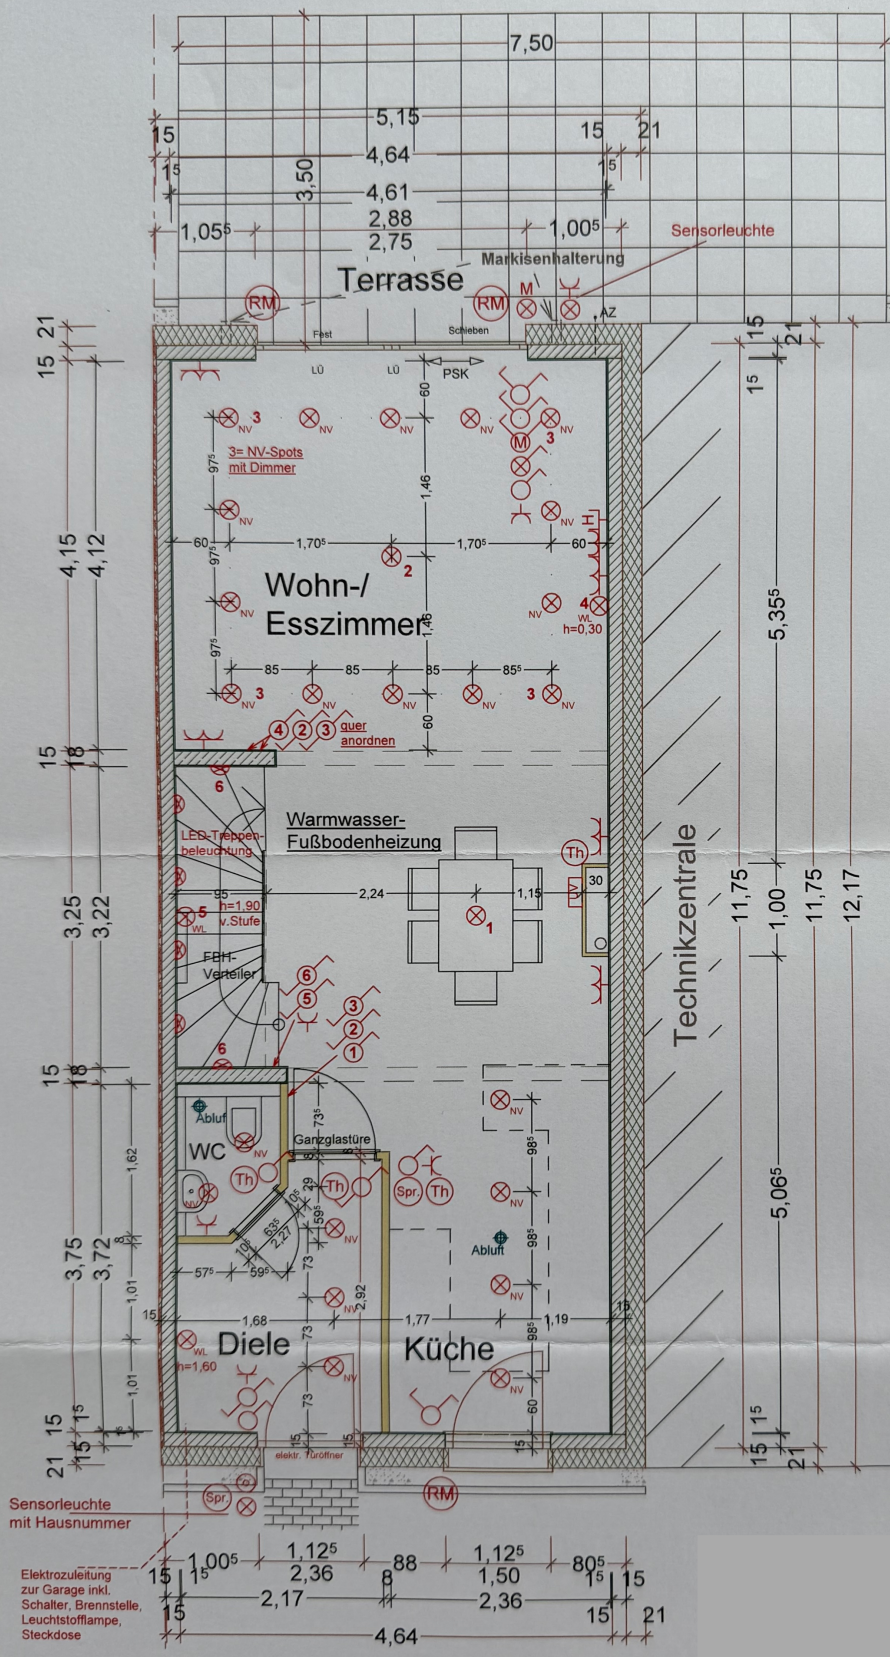

Legende:

Legende Elektro:

- Steckdose
- Doppelsteckdose
- Telefondose
- TV/SAT Dose
- Elektroherd
- Spülmaschine
- Kühlschrank
- Dunstabzug
- Brennstelle
- Niedervolt- Spot-Lights
- Wandlampe
- Ausschalter
- Kontrollschalter
- Serienschalter
- Jalousieschalter
- Wechselschalter
- Klingeltaster
- Kreuzschalter
- Sprechstelle
- Unterverteilung
- Raumthermostat

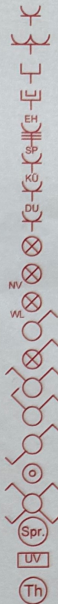

Legende sonstiges:

- HK=Heizkörper
- HTW= Handtuchwärmer
- BEL=Bodeneinlauf
- BR=Brüstung
- GW=Gurtwickler
- LÜ=Fensterlüfter
- AZ=Aussenzapfstelle
- BF=Bodenfliesen
- WF=Wandfliesen

Ausstattung im EG:

- Fensterbänke: Marmor weiss
- Objekte: Entfall
- Armaturen: Entfall
- Treppenstufen: Buche-Parkett
- Handlauf: Buche-Eckig 60x40
- Innentüren: Weisslack
- Türgriffe: Rosina R
- Eingangstüre: Modell "C"
- mit elektr. Türöffner
- Terrassenbelag: Farbe Antrazith
- Fliesen: Entfall
- Küche: siehe Küchenplan
- Sonderausstattung:
- Ganzglastüre Ornament "Mastercarree"
- LED-Treppenbeleuchtung "weiss"
- Home-Way Grundpaket 5 Teilnehmer
- NV- Einbastrahler Farbe: "Eisen"