


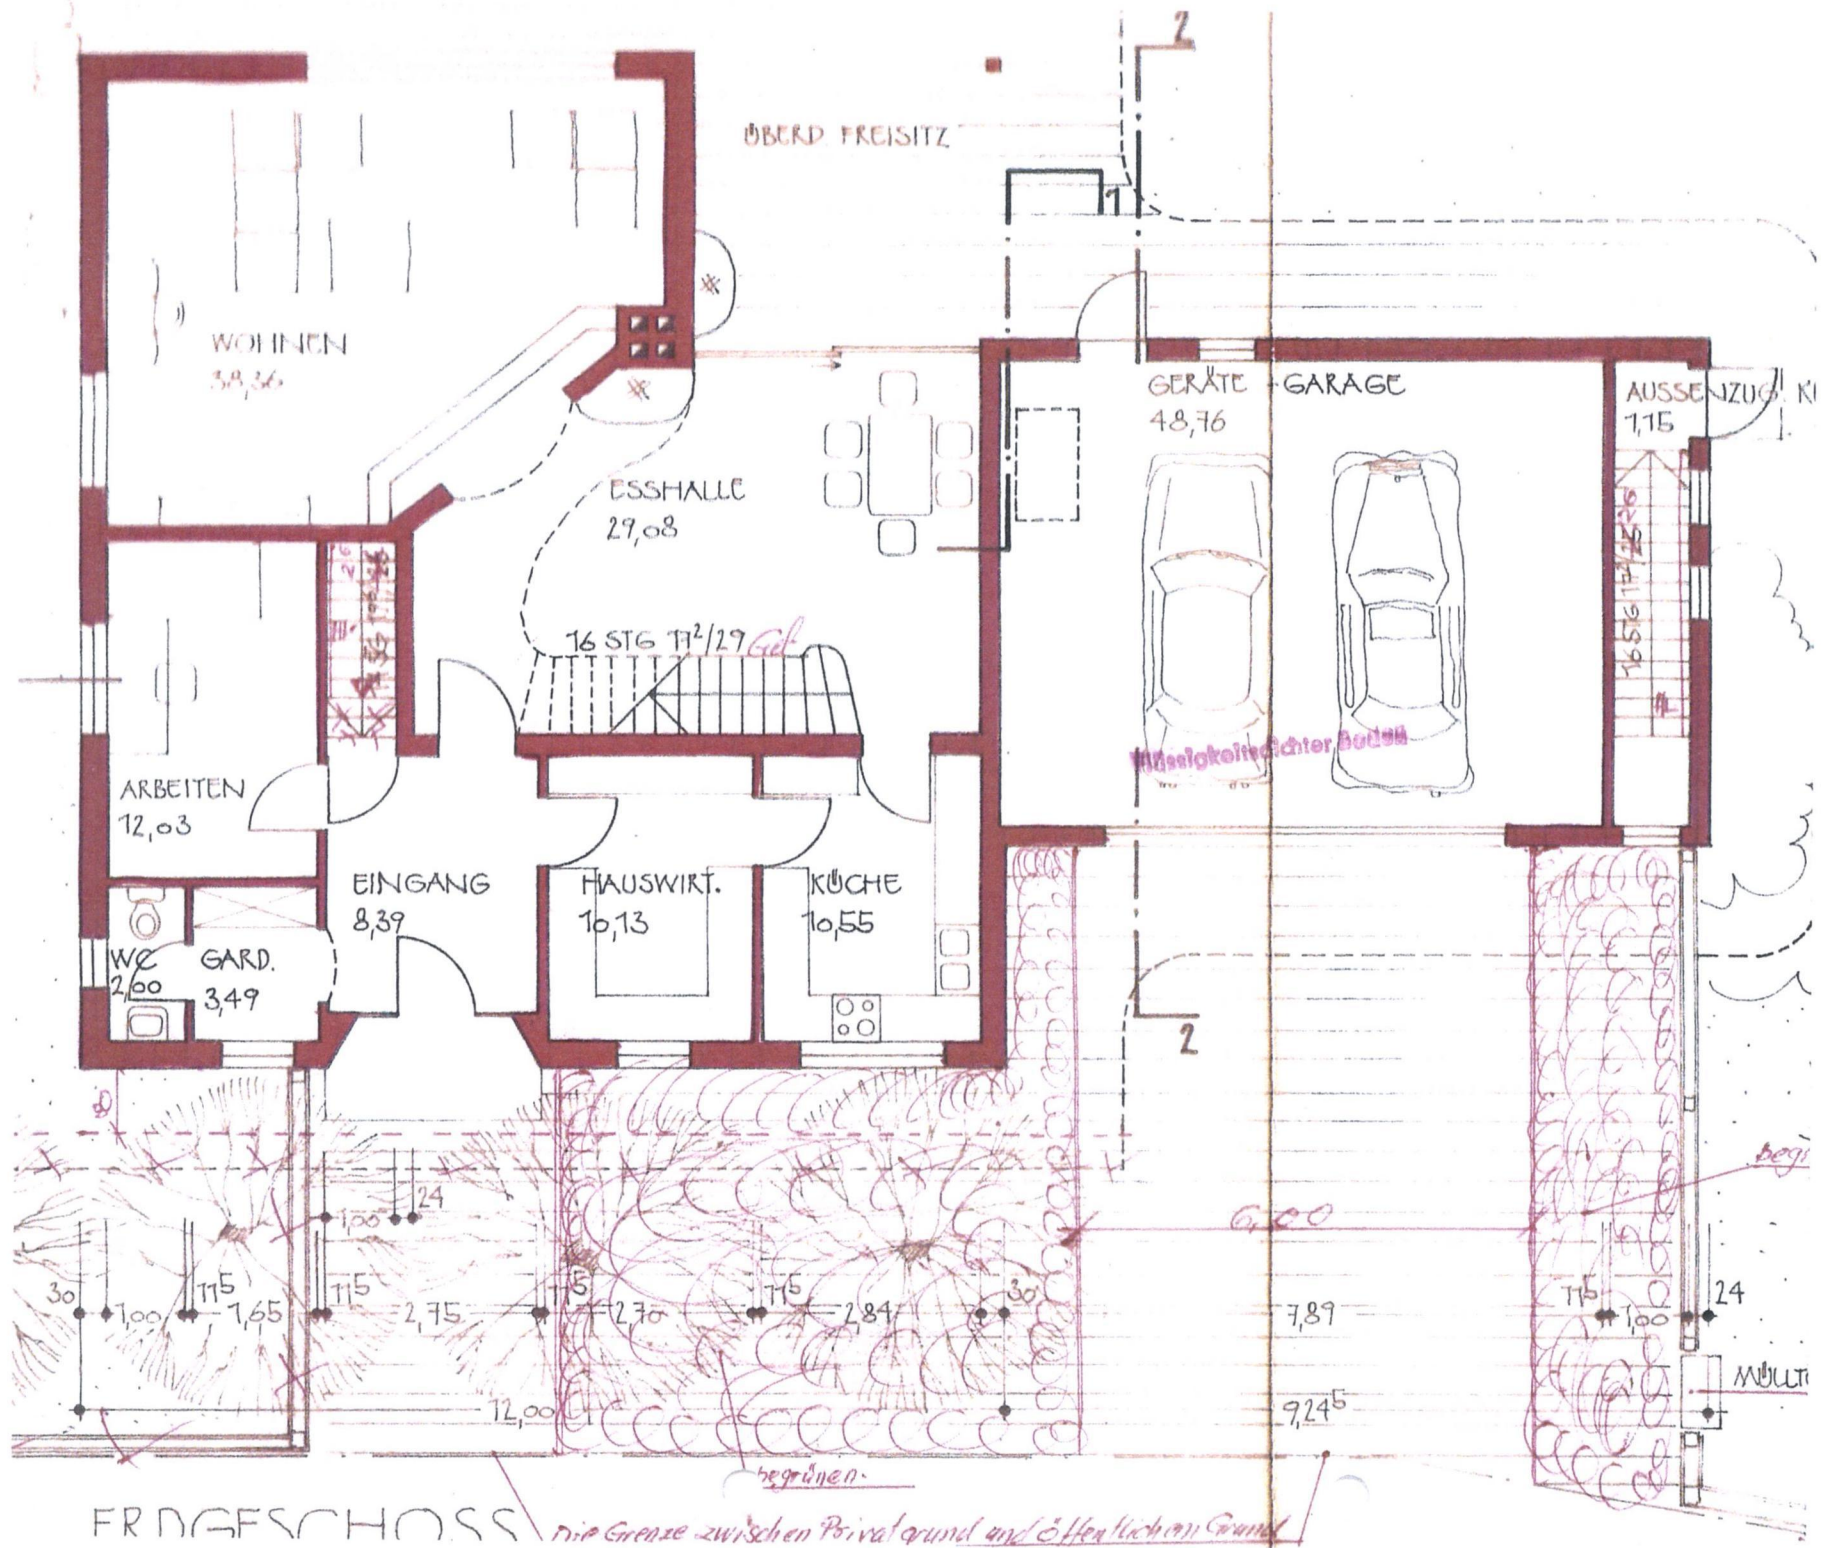

Die technischen Bestimmungen für den Wärmeschutz
DIN 4108 und Schallschutz DIN 4109 sind einzuhalten.

Auf das Beiblatt zu DIN 4108 - Wärmeschutz im Hochbau -
Beispiele u. Erläuterungen für einen erhöhten Wärmeschutz,
Hinweise auf einen wirtschaftlich optimalen Wärmeschutz
wird hingewiesen.

