


Objekt: Barenbleek 25 - 22179 Hamburg

DG: Grundriss

Hinweis: Die Darstellung der Grundrisse erfolgt in den Genauigkeitsstufen I und II.

Lage der Wohnung: DG

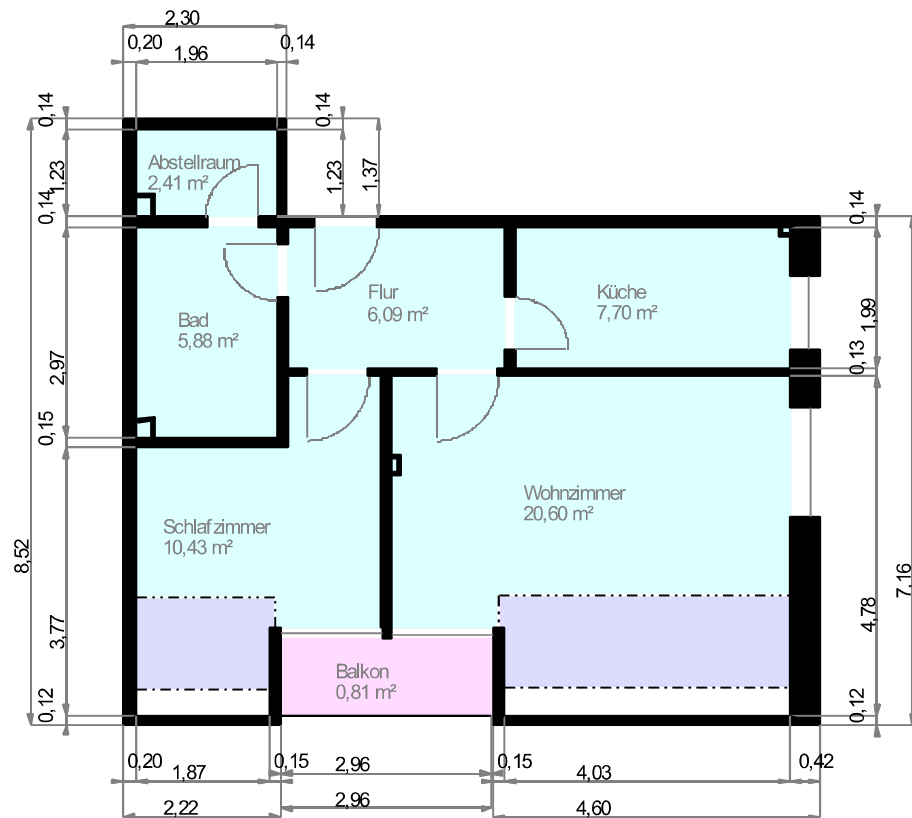

..... 1 m Höhenlinie
 2 m Höhenlinie

Maßstab 1: 100
 0.0 0.5 1.0 1.5 2.0m

Wohnfläche 100%

Wohnfläche 50%

Wohnfläche 25%

Aufmaß erstellt am: 19.05.2026
 Aufmaß erstellt durch: K. Beck
 Unterschrift:

AUFMAßPROFI
 AufmaßPROFI - K. Beck
 T: +49 40 111 62 285 | M: +49 179 222 13 64
 info@aufmassprofi.com | www.aufmassprofi.com