


STRASSENANSICHT

Ablichtung

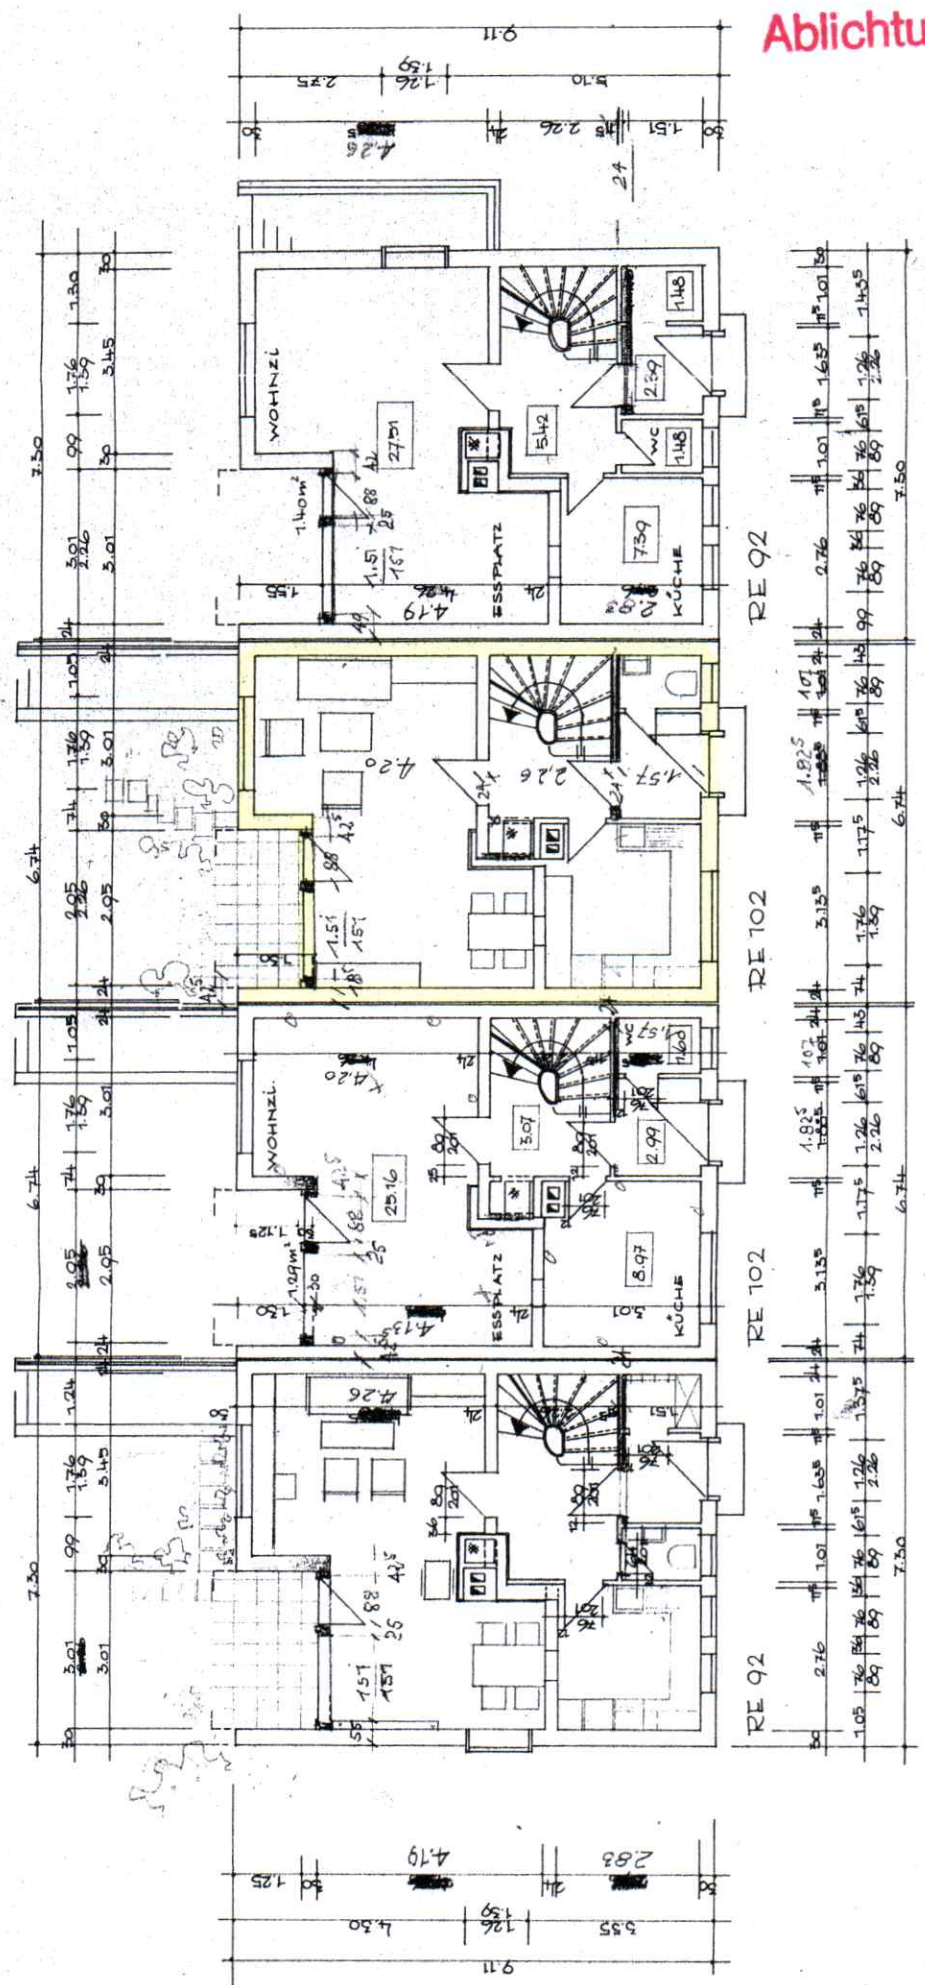

ERDGESCHOSS