


19.00
28 4.34⁵ 14 2.51 14 6.58 14 4.58⁵ 28 3

Elektronikschrank

21,-

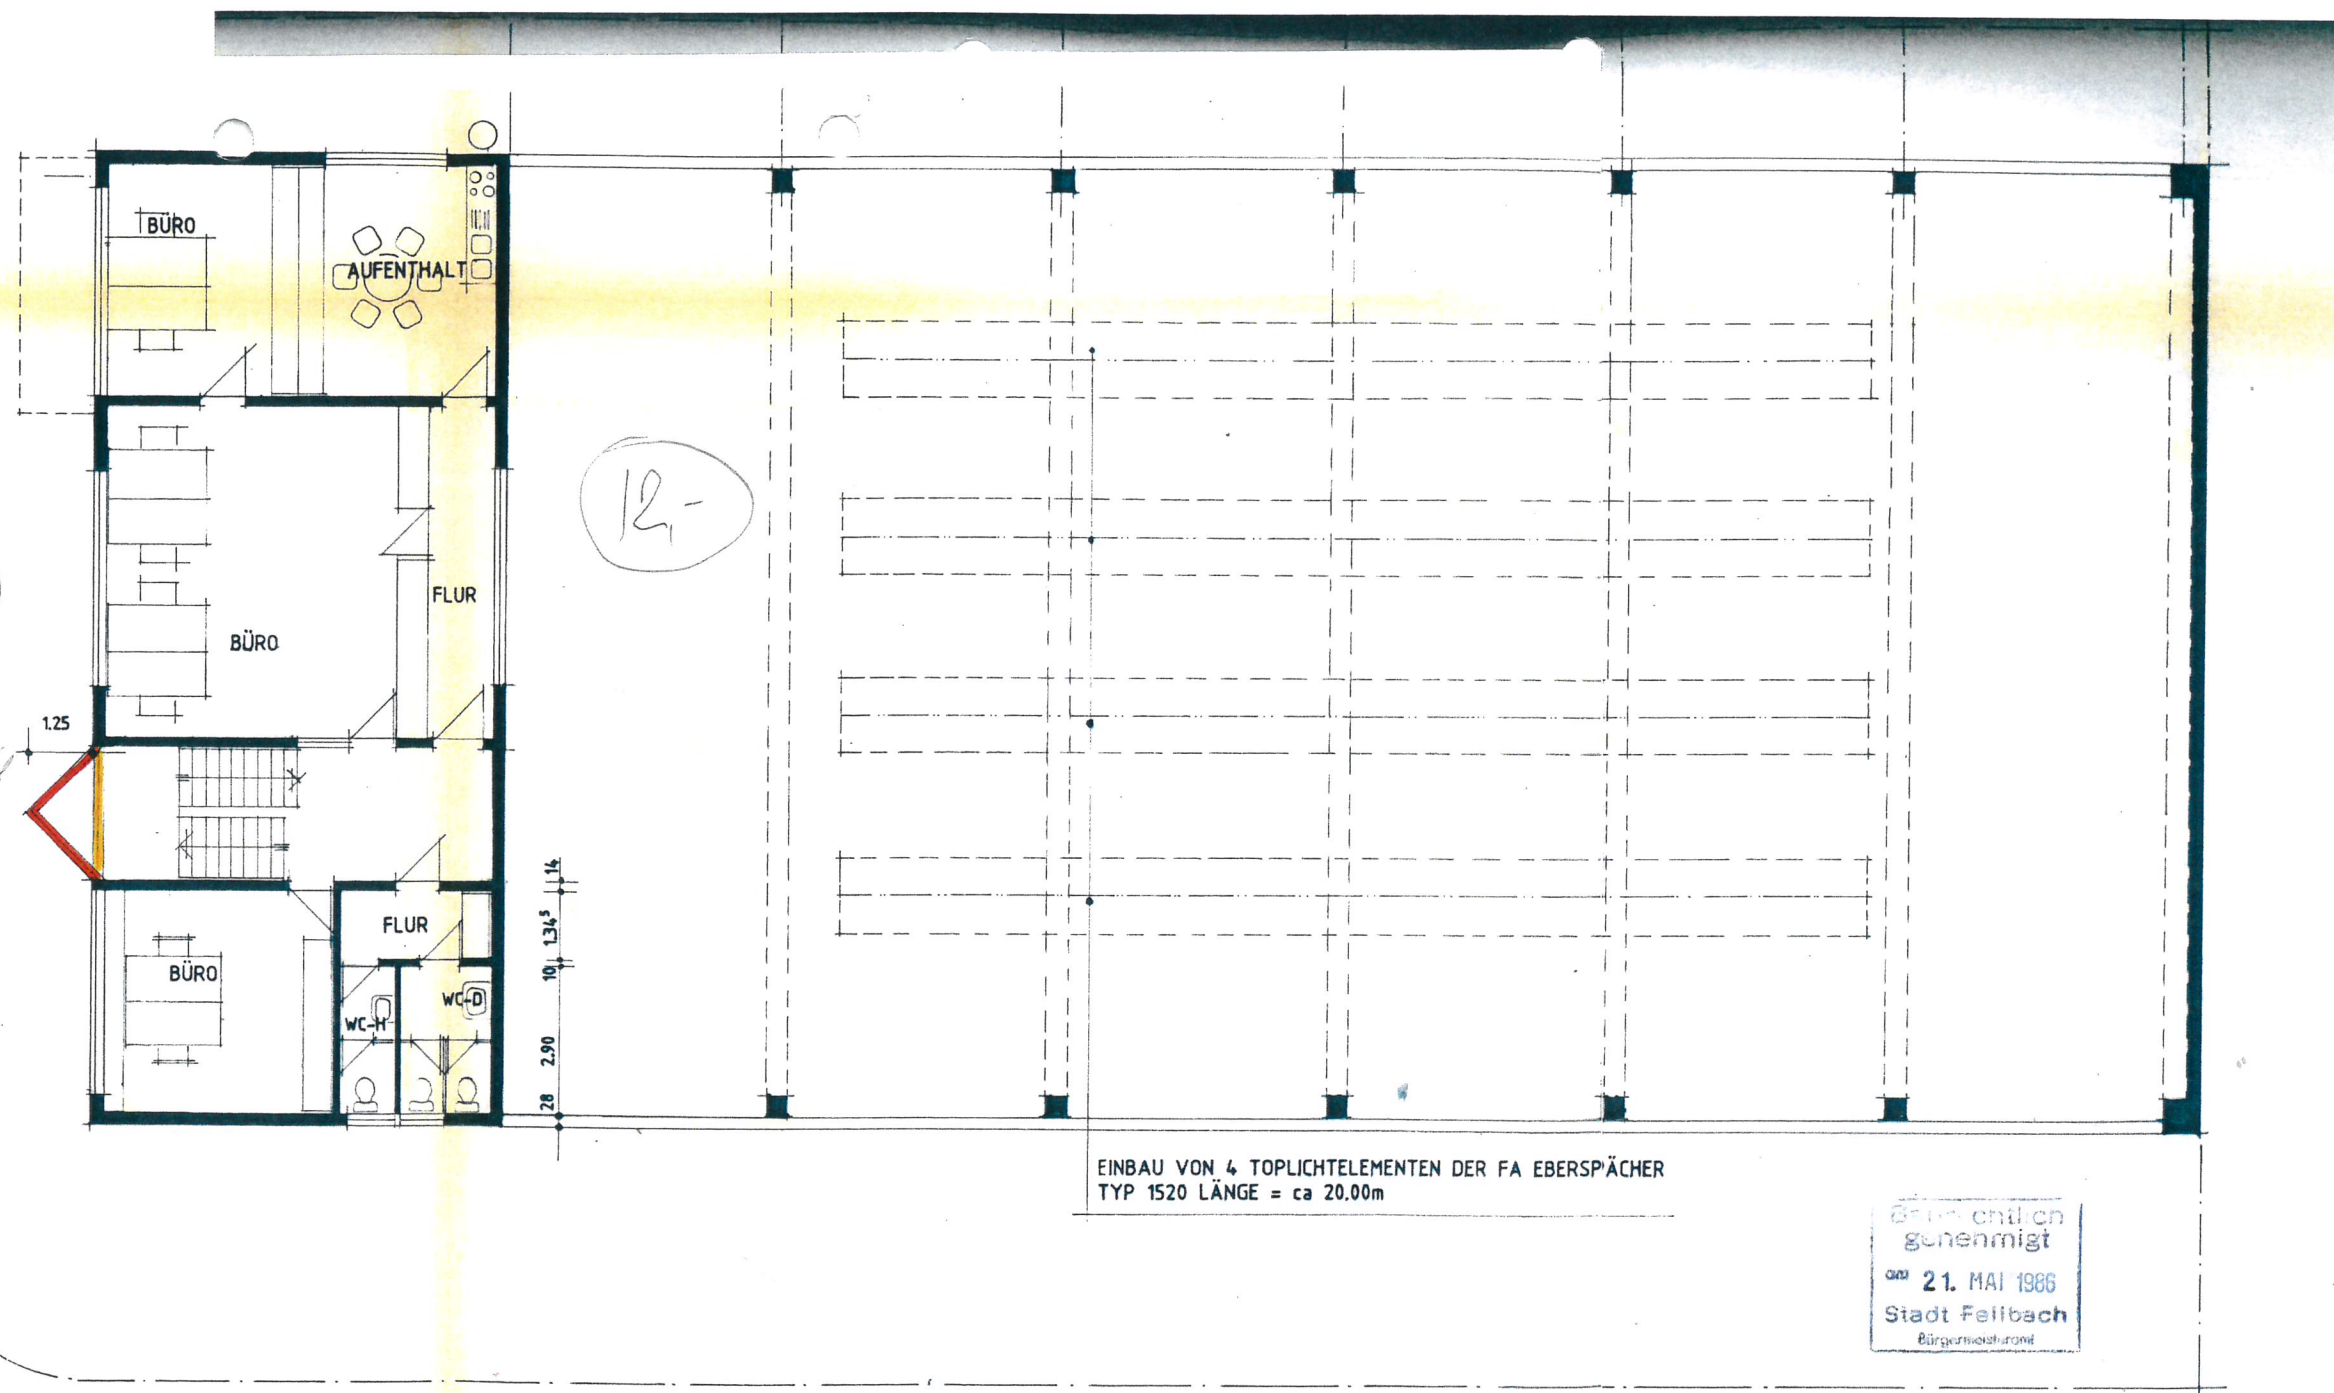

EINBAU VON 4 TOPLICHTELEMENTEN DER FA EBERSPÄCHER
TYP 1520 LÄNGE = ca 20.00m

Bürgermeisterin
genehmigt
am 21. MAI 1986
Stadt Feilbach
Bürgermeisterin

1. OBERGESCHOSS ✓ M1 : 100