


DIE AUFMASSE WURDEN BAUSEITS VOM BAUHERR
UND SIND MIT DEM 3D SCANNER AUFGENOMMEN
DIE PLANUNTERLAGEN WURDEN VOM ARCHITEKT
MASSE WURDEN NUR STICHPROBENARTIG ÜBERPRÜFT
ABWEICHUNGEN VON EINZELMASSEN ZU DEN C
GEBENHEITEN SIND NICHT AUSZUSCHLIESSEN.
DIE RAUMFLÄCHEN DER ZEICHNUNGEN STIMMEN
MIT DEN BAUSEITS BEREITGESTELLTEN AUFMASSEN

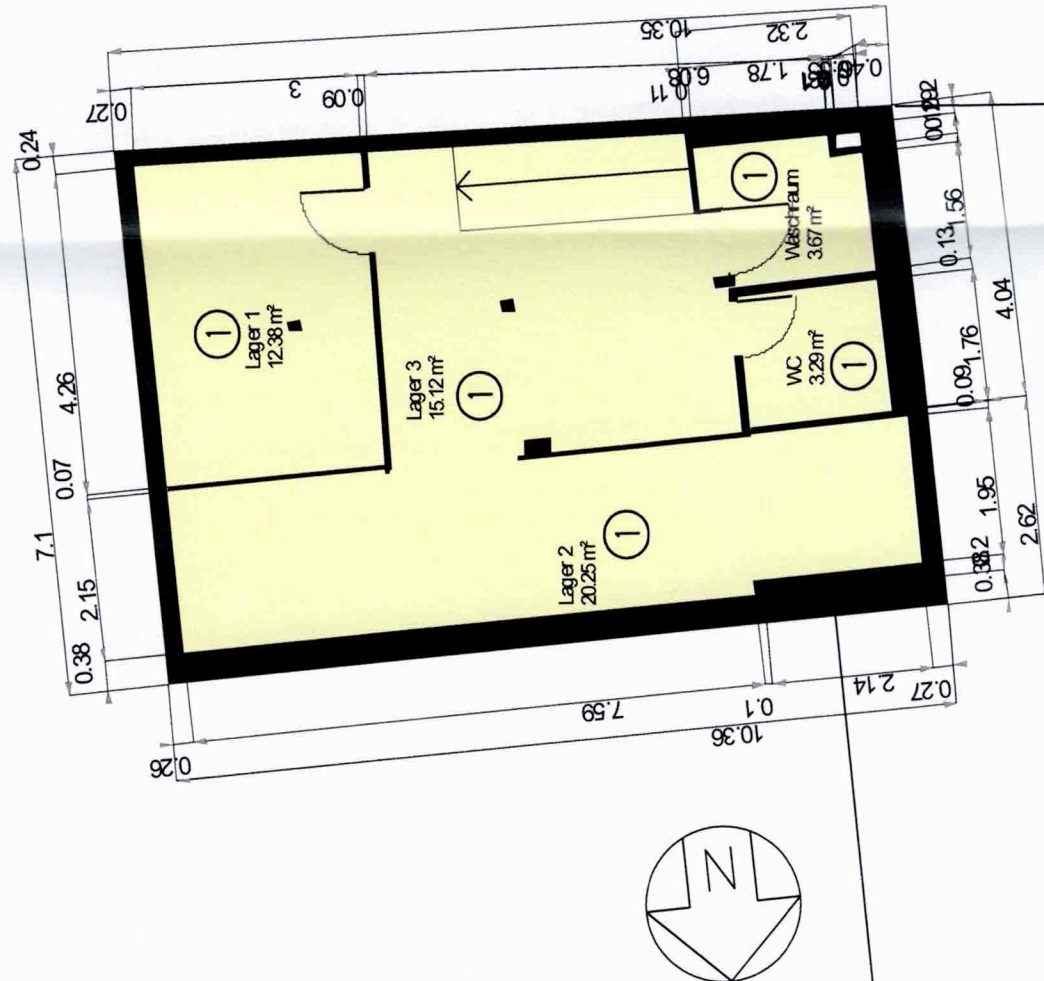

OBERGESCHOSS ÜBER HOF

VENNINGEN, 11.09.2025
DER ARCHITEKT

architektur@venn
Mühlstrasse 17 - 67
Tel. 0 63 23/96 70 53 - 3

DER BAUHERR: