


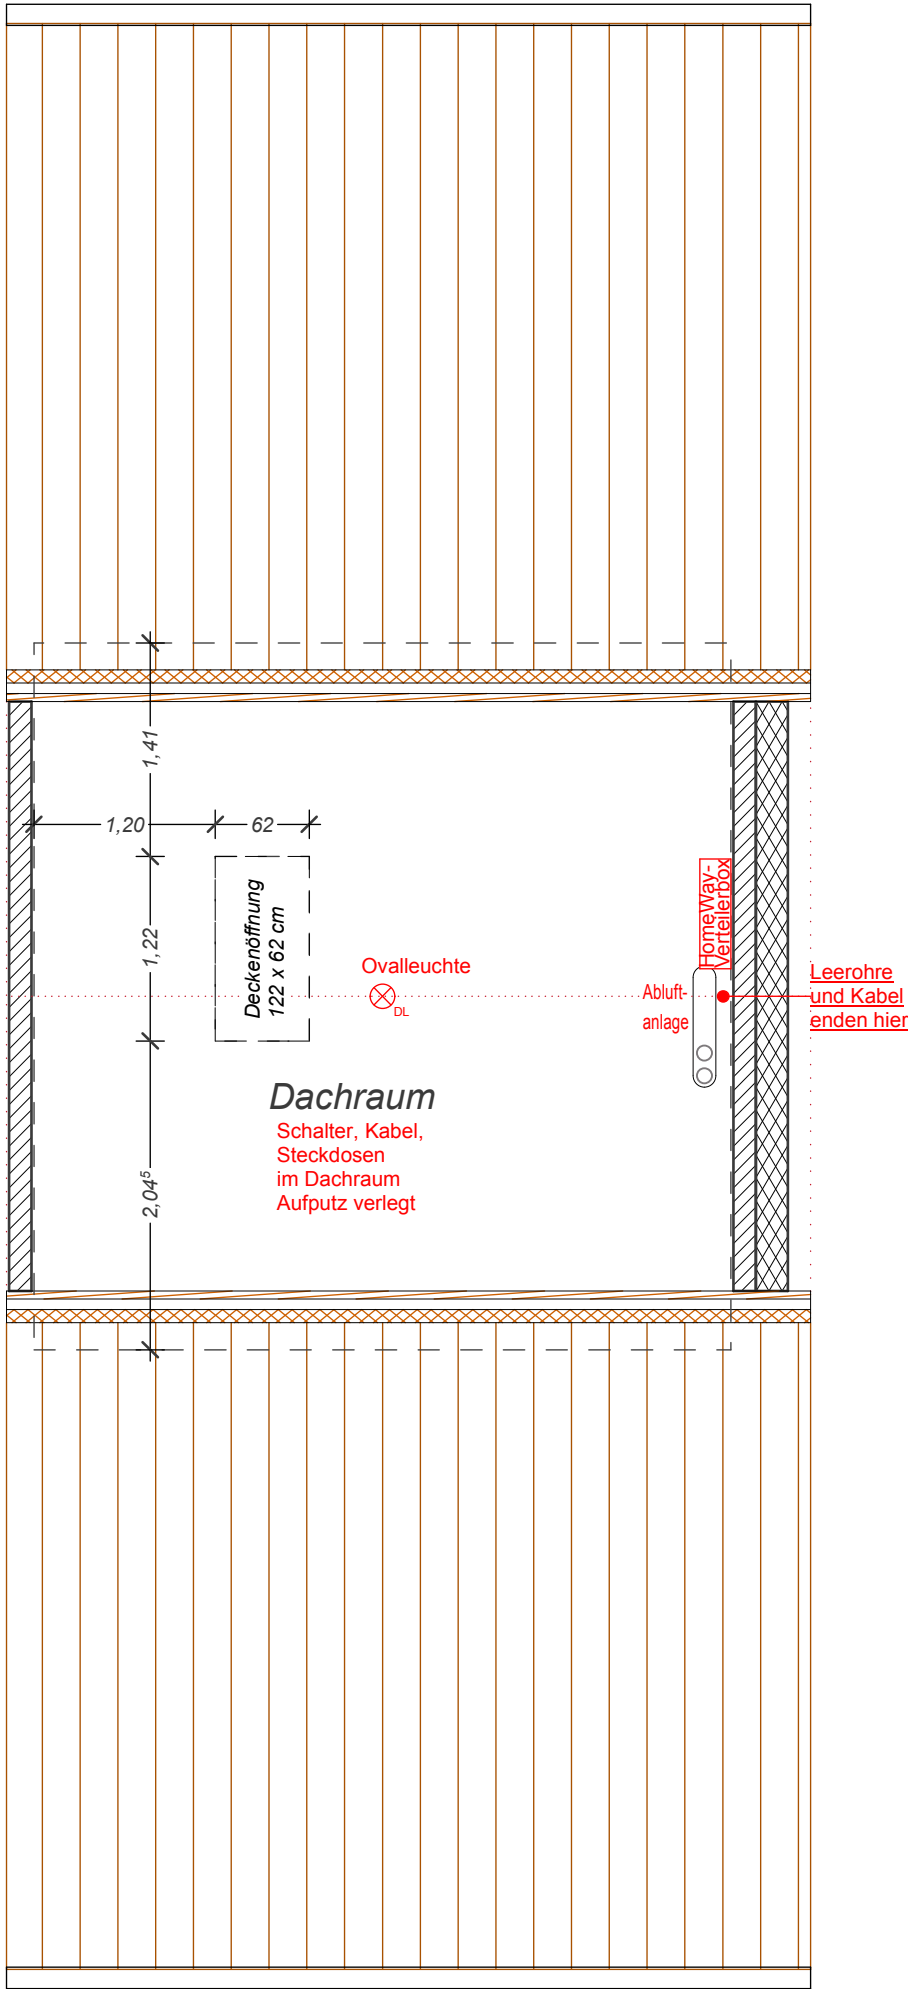

Classic137

Plan aktualisiert
19.01.2021

Ausführungsplan



Projekt:	21509 GLINDE 36 WE HINTER DEN TANNEN/ QUERWEG		
Bauherr:	PHG GMBH RÖLLBACHER STRASSE 16 63911 KLINGENBERG		
Käufer:	PHG GMBH		
M=1:50 (Format A3)	DACHRAUM		
Haus Nr:	01	Gezeichnet:	Datum:
		Wohlfahrt	03.08.2020

Heinrich Wengerter Projektbau GmbH
Röllbacher Straße 16
63911 Klingenberg
Tel.: 09372-948080-0
E-Mail: info@wengerter-bau.de

Planfreigabe: _____ Datum: 16.12.2020 Unterschrift: PHG GMBH