


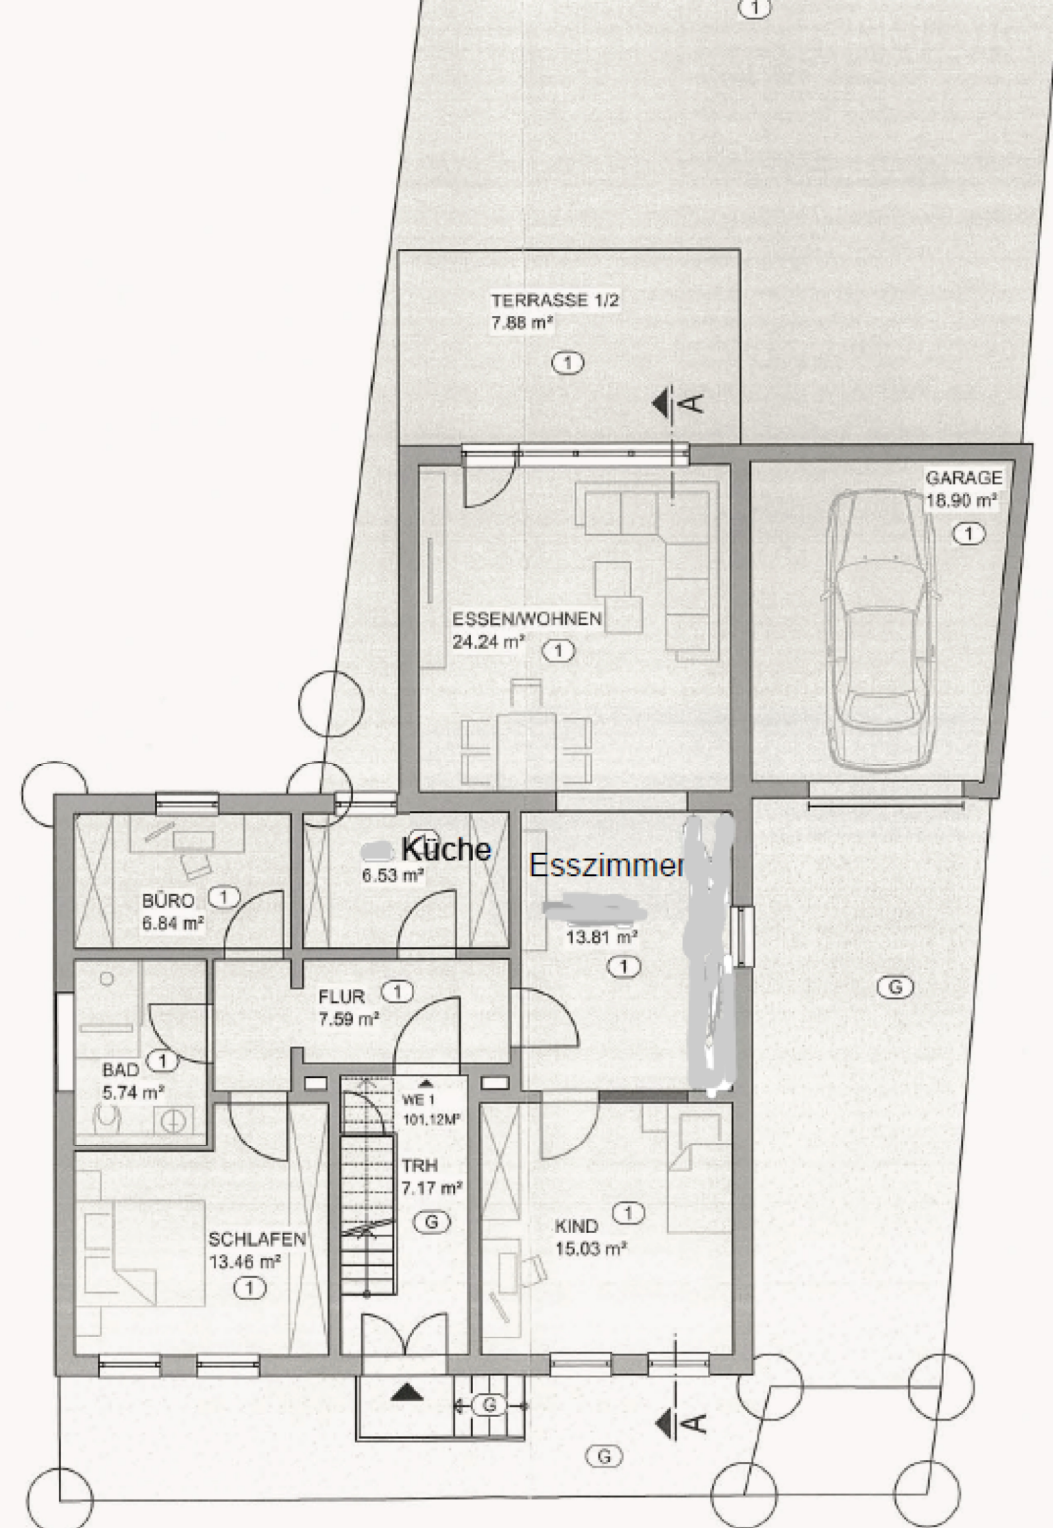

ERDGESCHOSS