


ZEICHNUNG ZUM NEUBAU EINES WOHNHAUSES IN BERLIN - GRÜNAU
FRAU CLARA BAUMANN BERLIN-TREPTOW,

Rudolf Rau
 Rheinbindeweg 6
 1180 Berlin
 Tel. 6766236

Baugeschäft
 Gustav Hahn
 Bln. - Köpenick - Nord
 Schöner-Str. 39
 Tel. F 4-1749

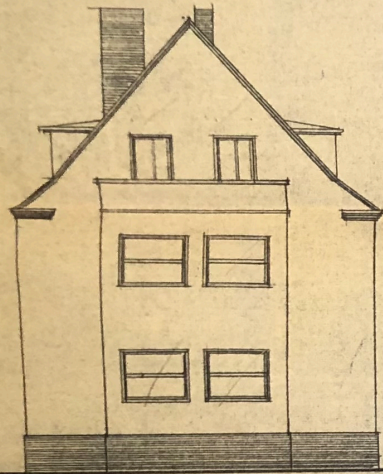


SÜD ANSICHT



VORDER ANSICHT




NORD ANSICHT

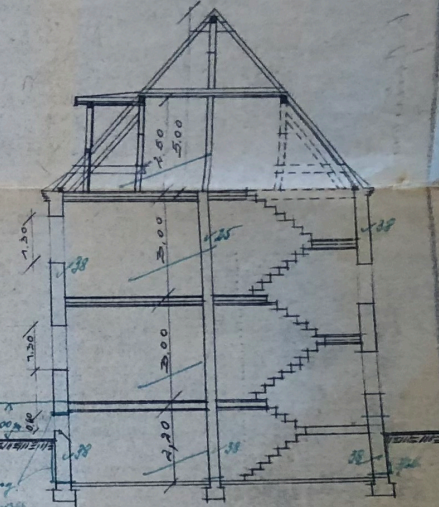


SNITT


Baupolizei geprüft
 Eintrag im Bldg. 1938
 Baupolizei
 Bln. Köpenick
 J. Lohr

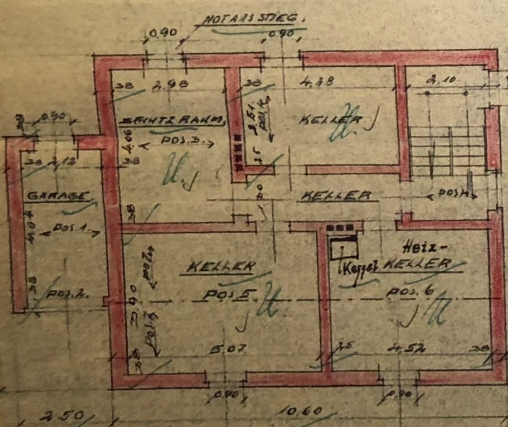


KELLER GESCHOSS

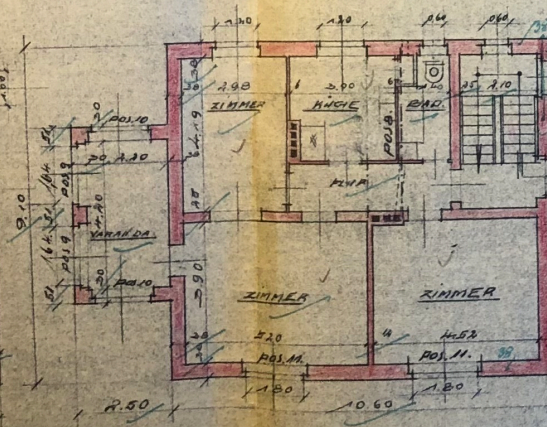

ERD GESCHOSS

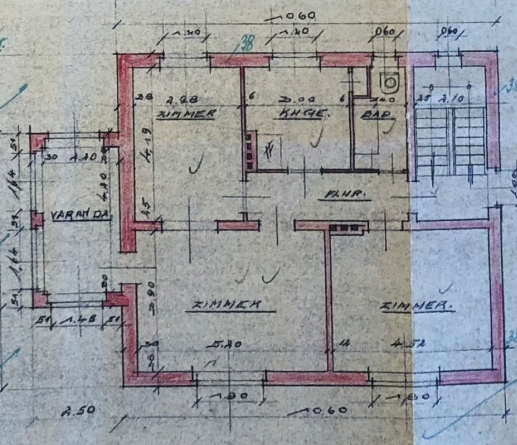

OBER GESCHOSS

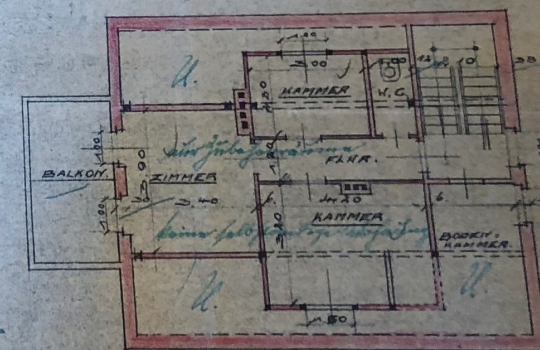

DACH GESCHOSS

Diese Zeichnung darf ohne ausdrückliche Genehmigung des Verfassers weder vollständig oder gewissermaßen benutzt, noch ganz oder in einzelnen Teilen zur Ausfertigung eines Bauwerks verwendet werden.
 Kgl. Pat. Nr. 28 für Baupolizei vom 2. Nov. 1907

DER BAUHERR:

Fra. Clara Baumann
 geb. Schwirkus

DER ARCHITEKT:

ANSWEIS A.H.D.B.H. NR. 39898.

Gustav Hahn
 Architekt u. Zimmermeister
 Bln. Köpenick-Nord
 Schöner-Str. 39

J. Lohr

Genehmigt durch Baupolizei Nr. 600
 vom 2. Juli 1938
 Berlin-Köpenick, den 4. Juli 1938
 Der Oberbürgermeister.
 Baupolizei.
 Köpenick.