


Legende

Zeichenerklärung:

- A= Fläche (m²)
- U= Umfang (m)
- W= Wandbelag
- D= Deckenbelag
- B= Bodenbelag
- BRH= Brüstungshöhe
- LRH= Lichte Raumhöhe (m)
- LS= Lichtschacht
- HA= Hausanschlüsse

Anmerkung:
Alle Tür- und Öffnungsmaße
sind wie vor Ort aufgenommen, Fertigmaße!

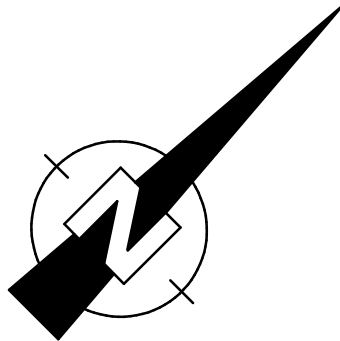

Erdgeschoss



Kellergeschoss

Projekt: Gebäudebegehung der Objekte
des Evangelischen Kirchenkreises Herford

Objekt: Gemeinde Emmaus
Halberstädterstr.38
32049 Herford

Eigentümer:

Ev. Kirchenkreis Herford
Hansastraße 60
32049 Herford

Planverfasser:



Dipl.-Ing. Veit Johannesmann

MJ Plan - Architekten und Beratende Ingenieure
Dipl. Ing. Veit Johannesmann Tel. 05731 - 25 45 49 0
Hellerhagener Str. 103 Fax 05731 - 25 45 49 1
32545 Bad Oeynhausen info@mj-plan.de

Bezeichnung des Blattes:
Grundriss: Kellergeschoss,
Erdgeschoss,

Ordnungsnummer:
3708_Gemeinde Emmaus_Mietobjekt

Blattgröße	Maßstab	gez.
A1	1:100	F.H

Bestandsplan

Planverfasser