
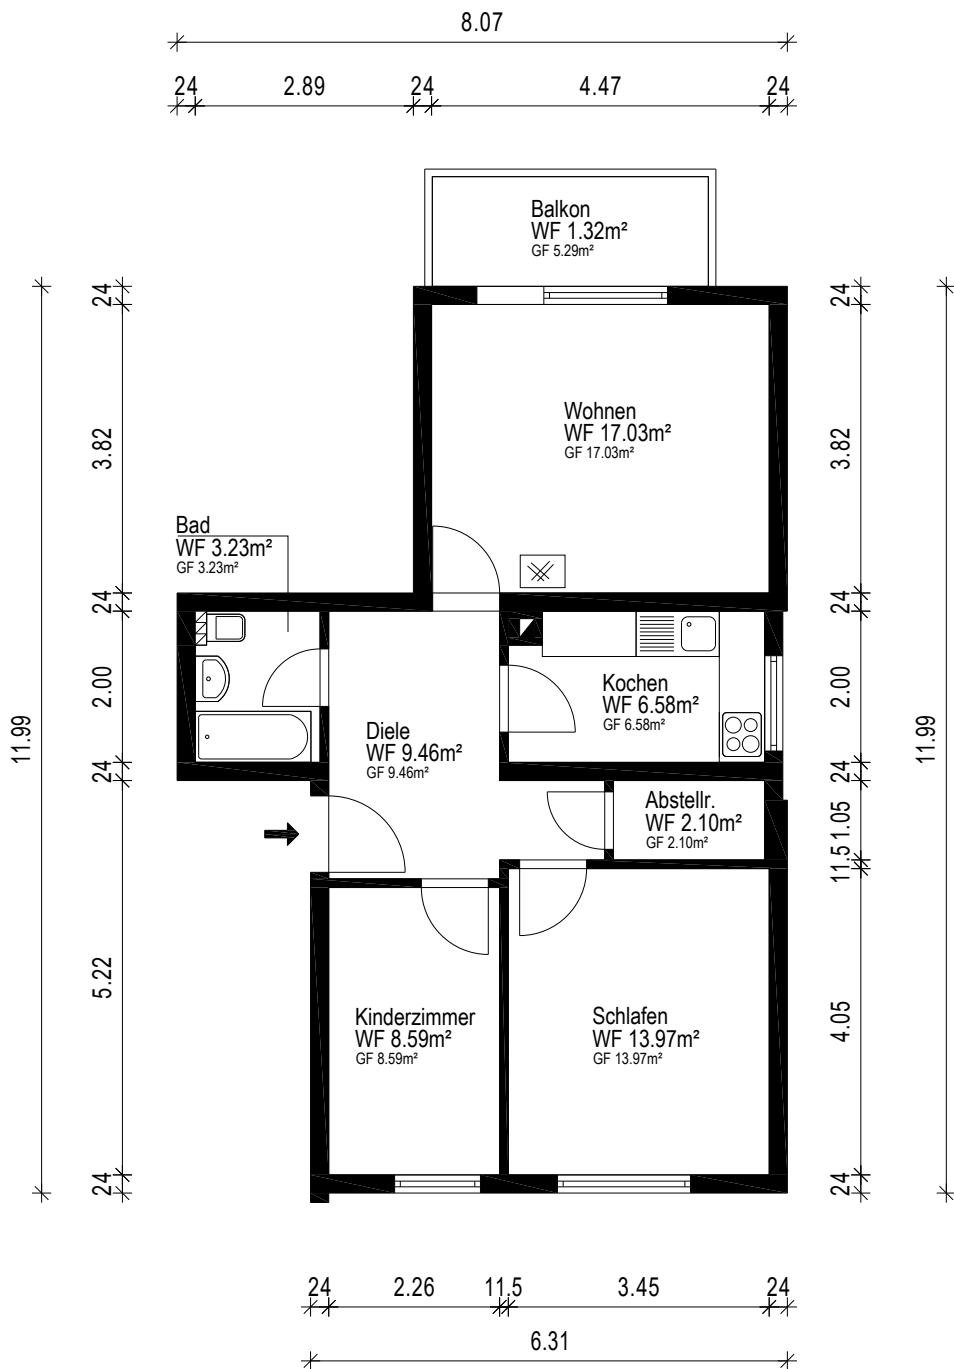


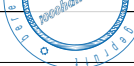

Gebäude Wohnung/-en		
Ort/Straße 		
Planinhalt 2.Obergeschoss		 Aufmaß - CAD-Service - Flächen
Maßstab 1:100	Datum 27.08.2026	
Objekt-Nr. 19	Plan-Nr. 1	