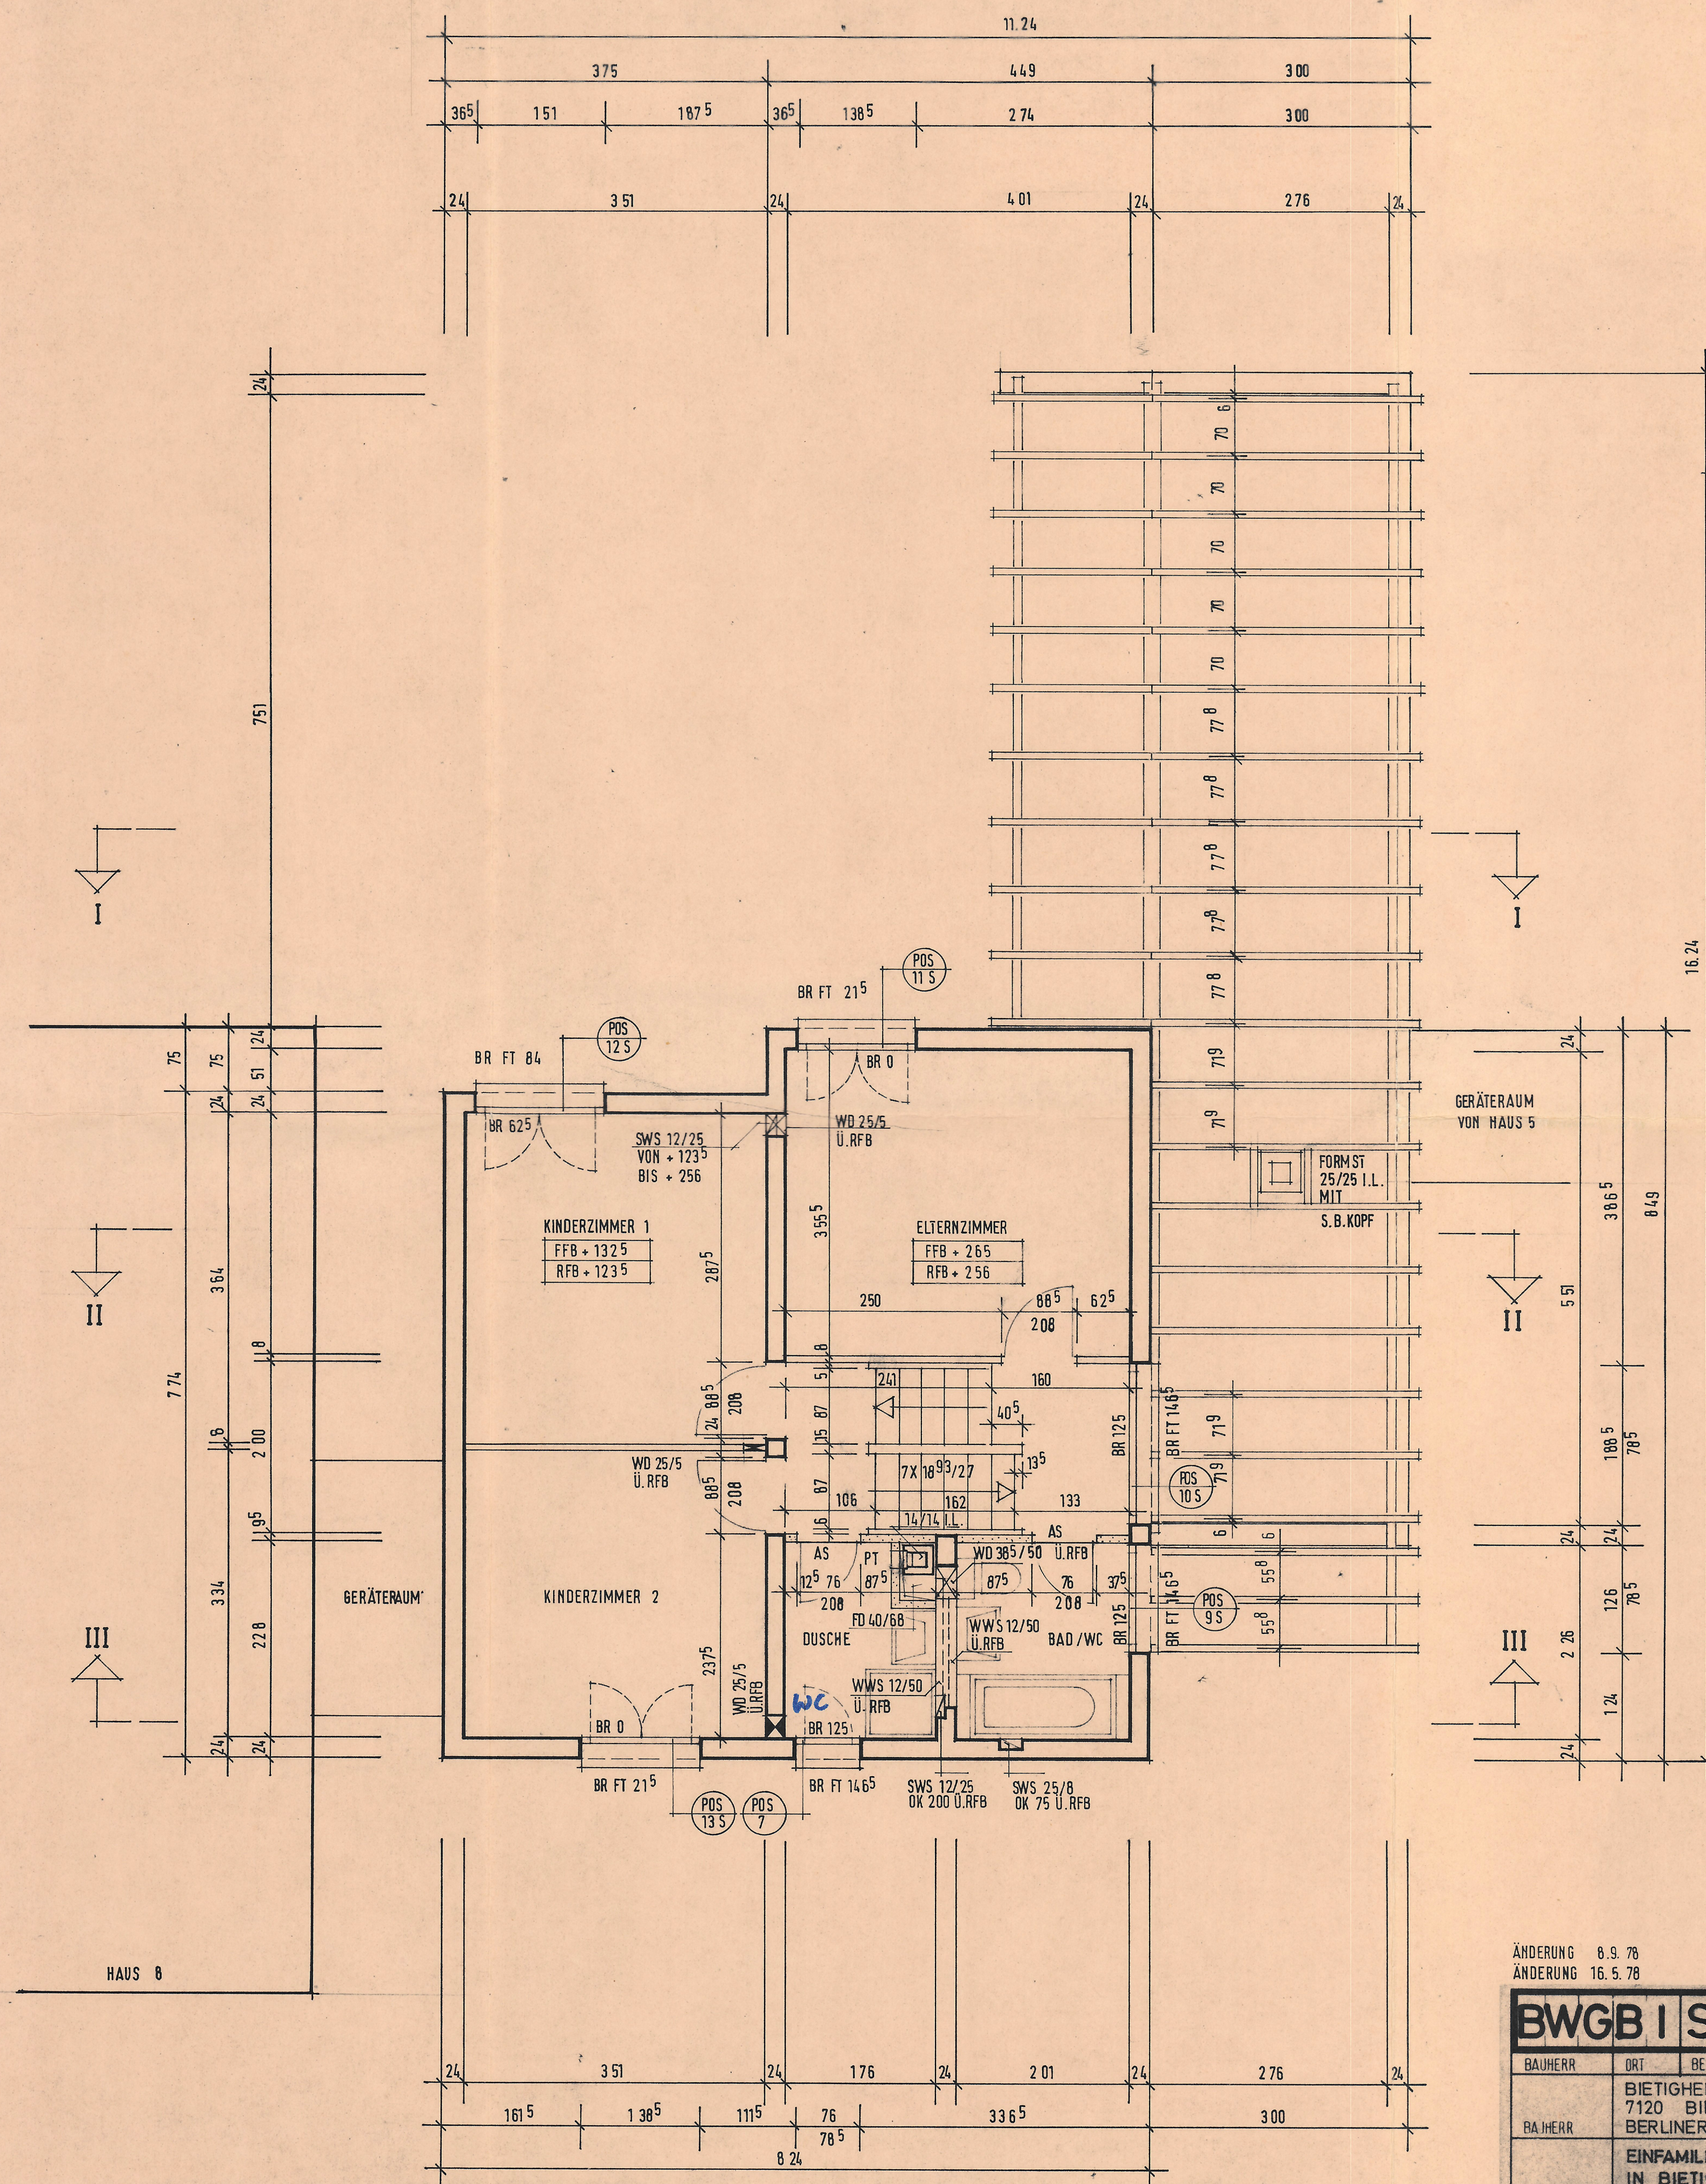
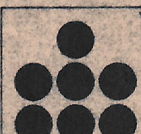


HAUS NR 6
ADRION

ÄNDERUNG 8.9.78
ÄNDERUNG 16.5.78

BWGB I SW 6 2.203 AKT 52003						
BAUHERR	ORT	BEZ	BAUTEIL	PROJEKT - NUMMER	FACHBEREICH	PLAN - NUMMER
BAUHERR	BIETIGHEIMER WOHNBAU GMBH 7120 BIETIGHEIM BERLINER STRASSE 19				ANERKANNT	
PROJEKT	EINFAMILIEN - WINKELHÄUSER IN BIETIGHEIM - SIECHENWEINGART				GEFERTIGT	
PLANUNGS - PHASE	WERKPLANUNG					 DIPL. ING. D. RAICHE FR ARCHITEKT - BDA FACHBEREICH ARCHITEKTUR 73 ESSLINGEN MARTINSTRASSE 24 TEL. (0711) 25 23 74-76
PLANINHALT	GRUNDRISS TYP 2.6 <u>OBERGESCHOSS</u>					
MAYER	MAYER	5.3.80	1/50	0.40		
PROJEKTLEITUNG	GEZ	DATUM	MASSTAB	PLANGRÖSSE		