


LEGENDE		Wohnfläche 50% (1,00 m-2,00 m)
		Wohnfläche 0% (0,00 m-1,00 m)

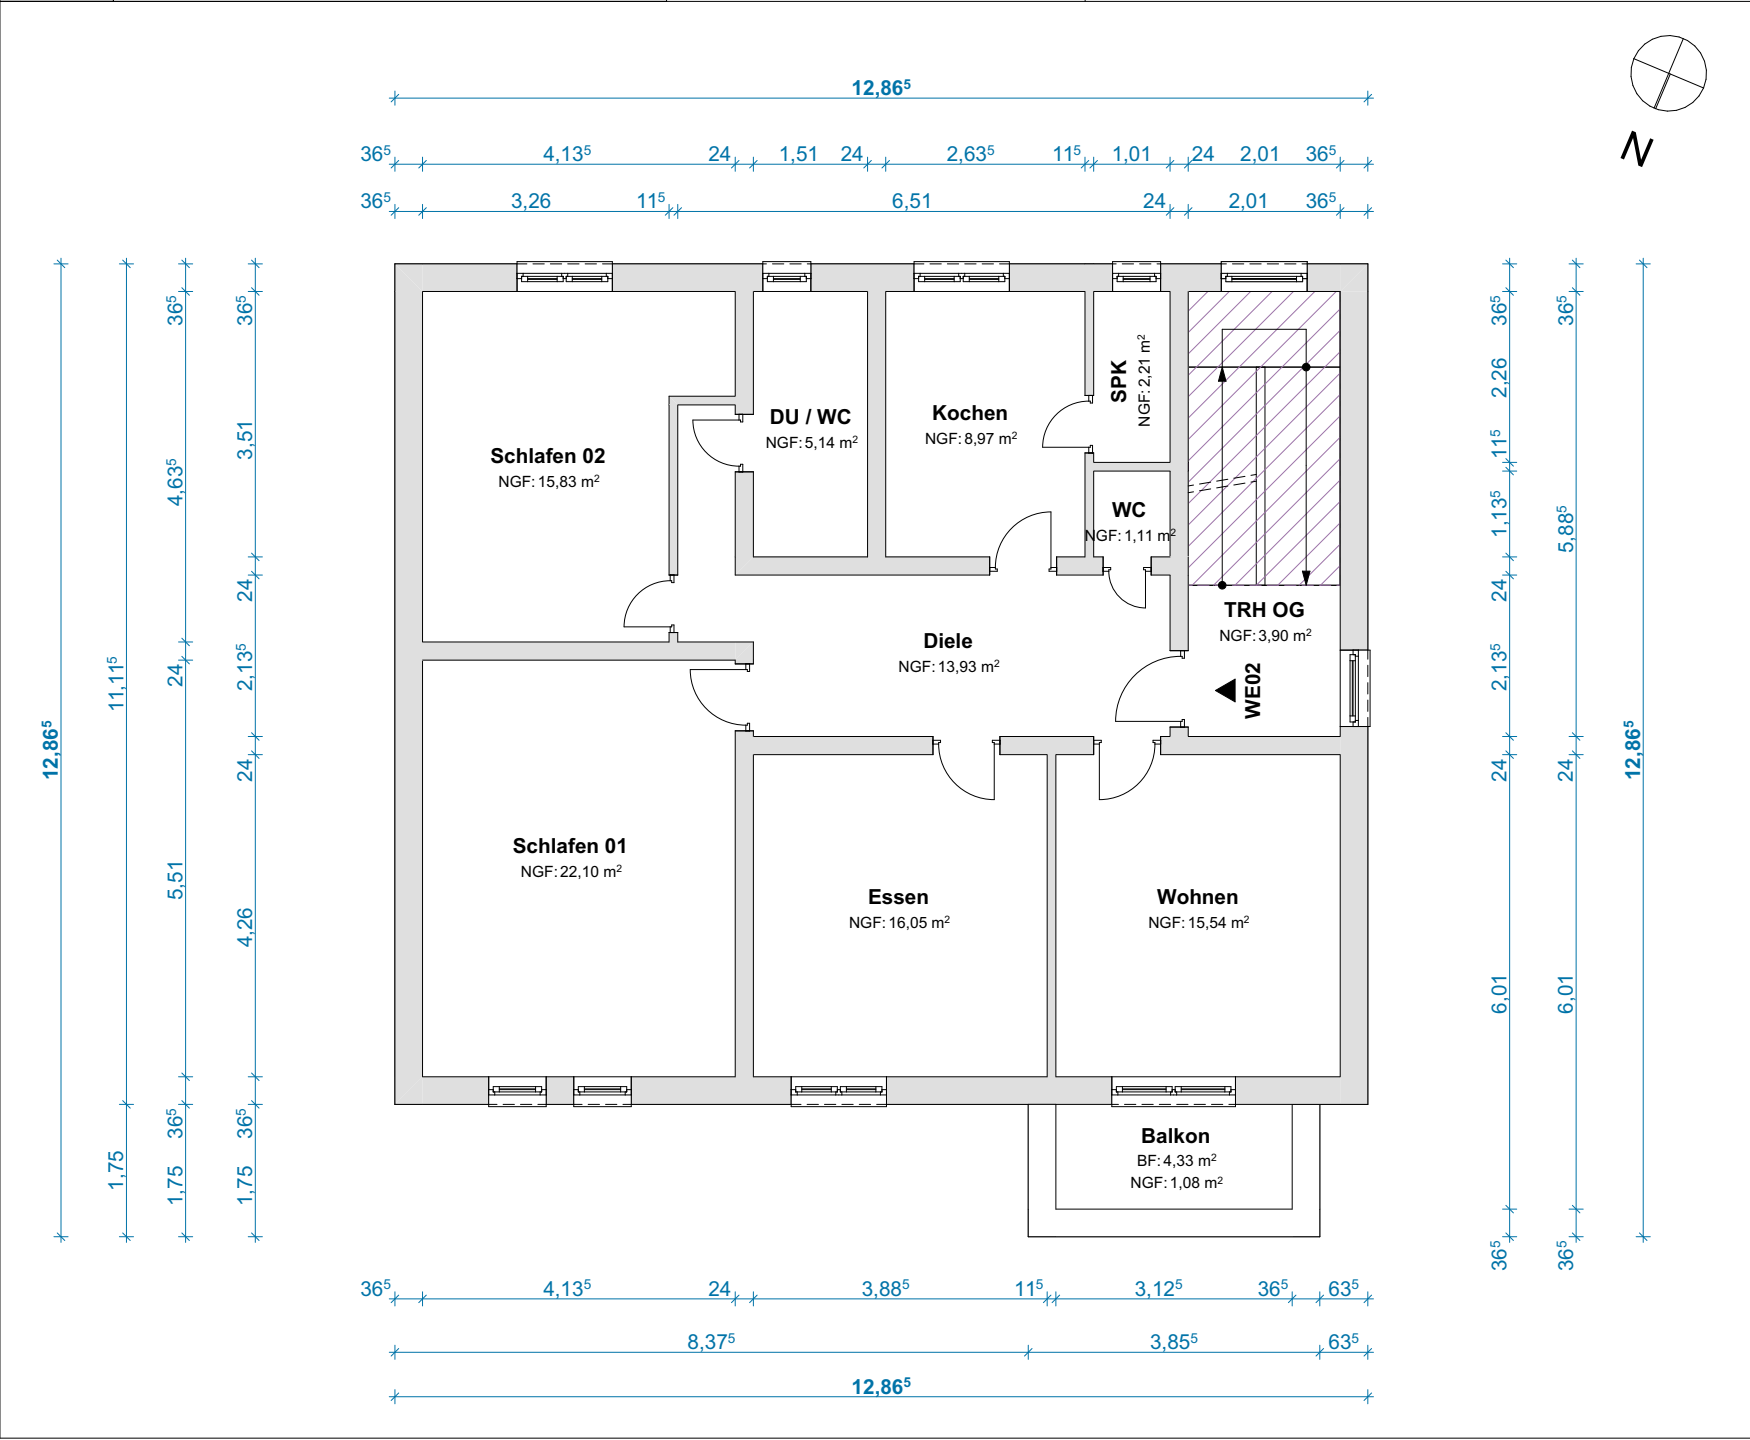

OBJEKTDATEN	
Mehrfamilienhaus mit 3 Wohneinheiten	
Alfred-Delp-Str. 16 63450 Hanau	
SACHVERSTÄNDIGER	
Martin Dierksen Am Markt 4 19386 Lüz	
PLANINFORMATIONEN	
Grundlage: Vorortaußmaß LiDAR Scan	
Geschoss/ Ansicht: Obergeschoss	
Format: DIN A4	Maßstab: 1:100
erstellt am: 09.12.2024	
BESTÄTIGUNG	
	
HAFTUNGSAUSSCHLUSS	
Maße wurden durch lineare Interpolation ermittelt.	