

RECKLINGHAUSEN
DORTMUNDER-STRASSE 75b

Nacht


OBERGESCHOSS U. GIEBELANSICHT
M. 1:100

Nachtrag
Anl. z. Bauschein v. 25. JUL 1967

Auf Grund der z. Zt. gültigen bau-
Bestimmungen unter Bezugnahme
Bedingungen im Bauschein genehmigt
Recklinghausen, den 25. JUL 1967

Der Oberstadtdirektor
Bauaufsicht
i.A. *Kunze*

*hellere
nach alter Wohn-
raum mind. 12 qm
2 qm mind. 12 qm
bis 12 qm! (für die
Hauptwohnung)*

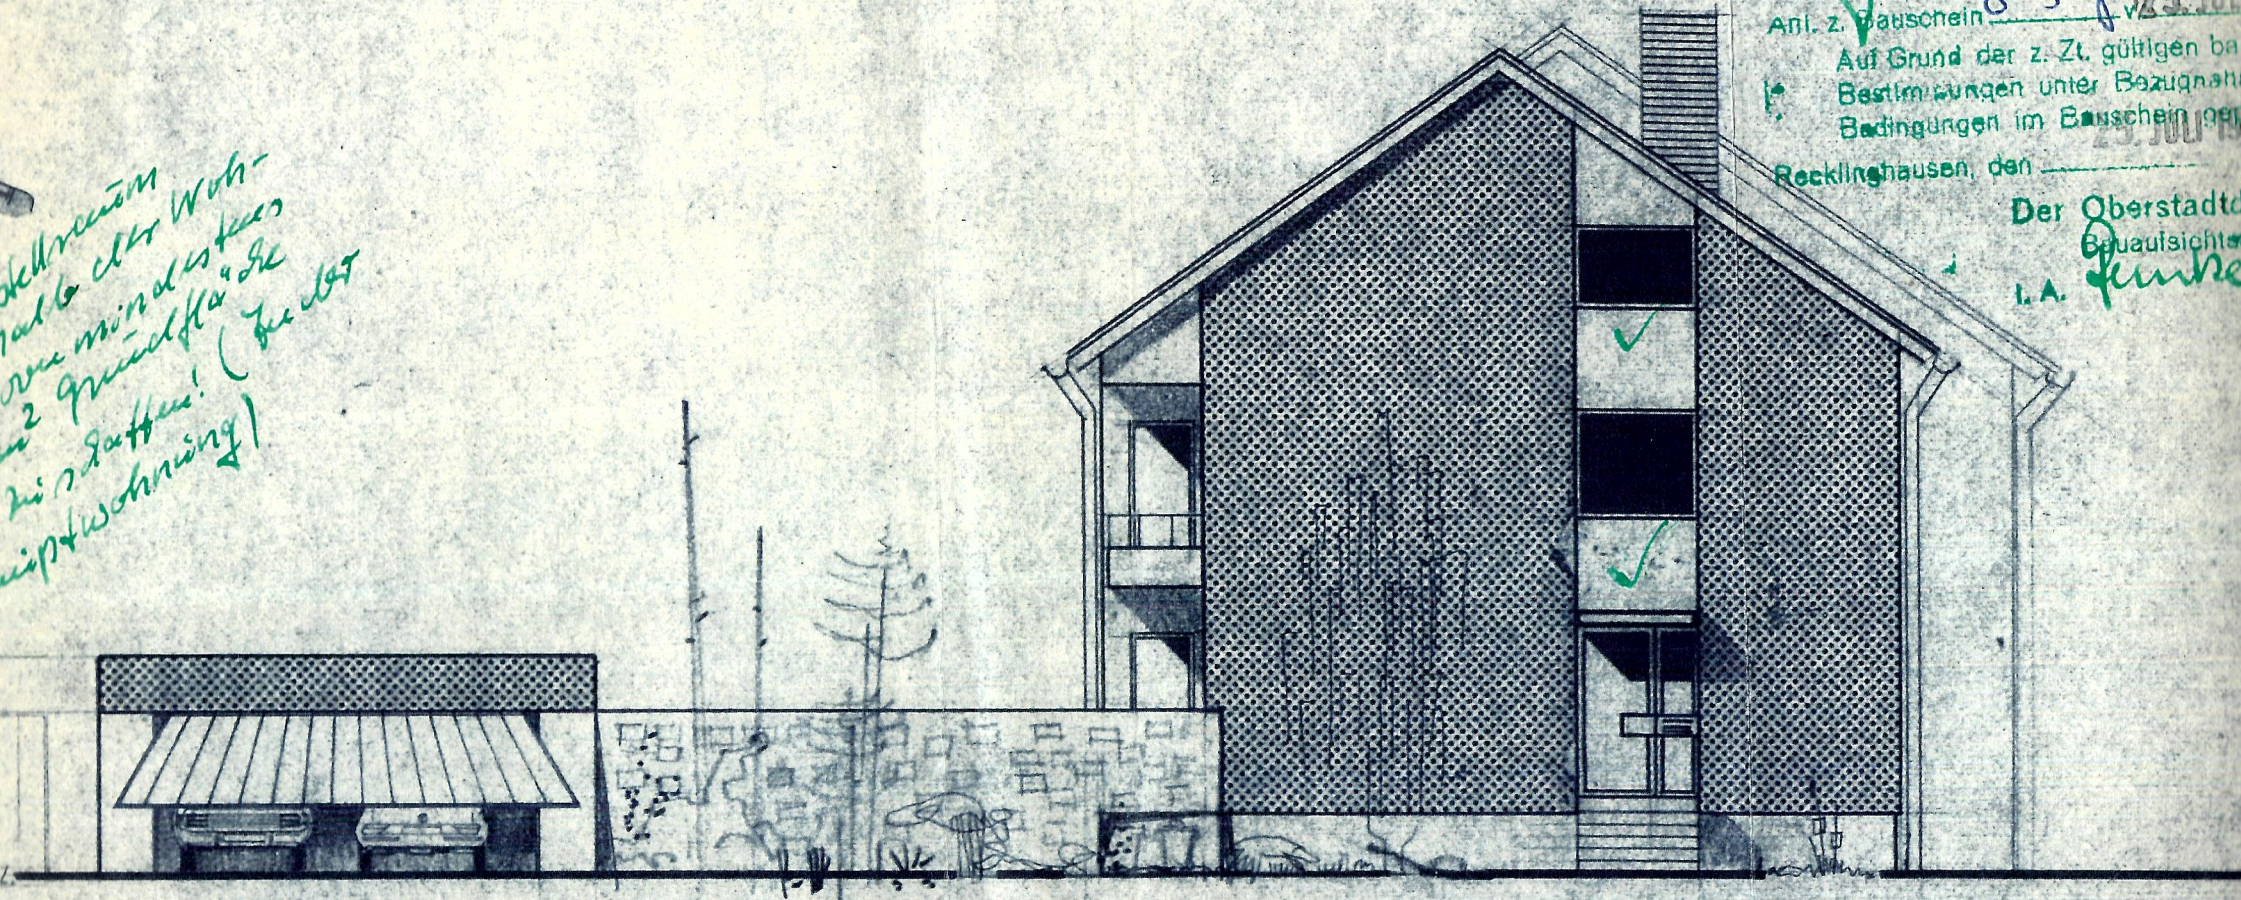

HERTEN, DEN 20. JULI 1967 16.
DER ANTRAGSTELLER

ARCHITEKT B.D.A.