


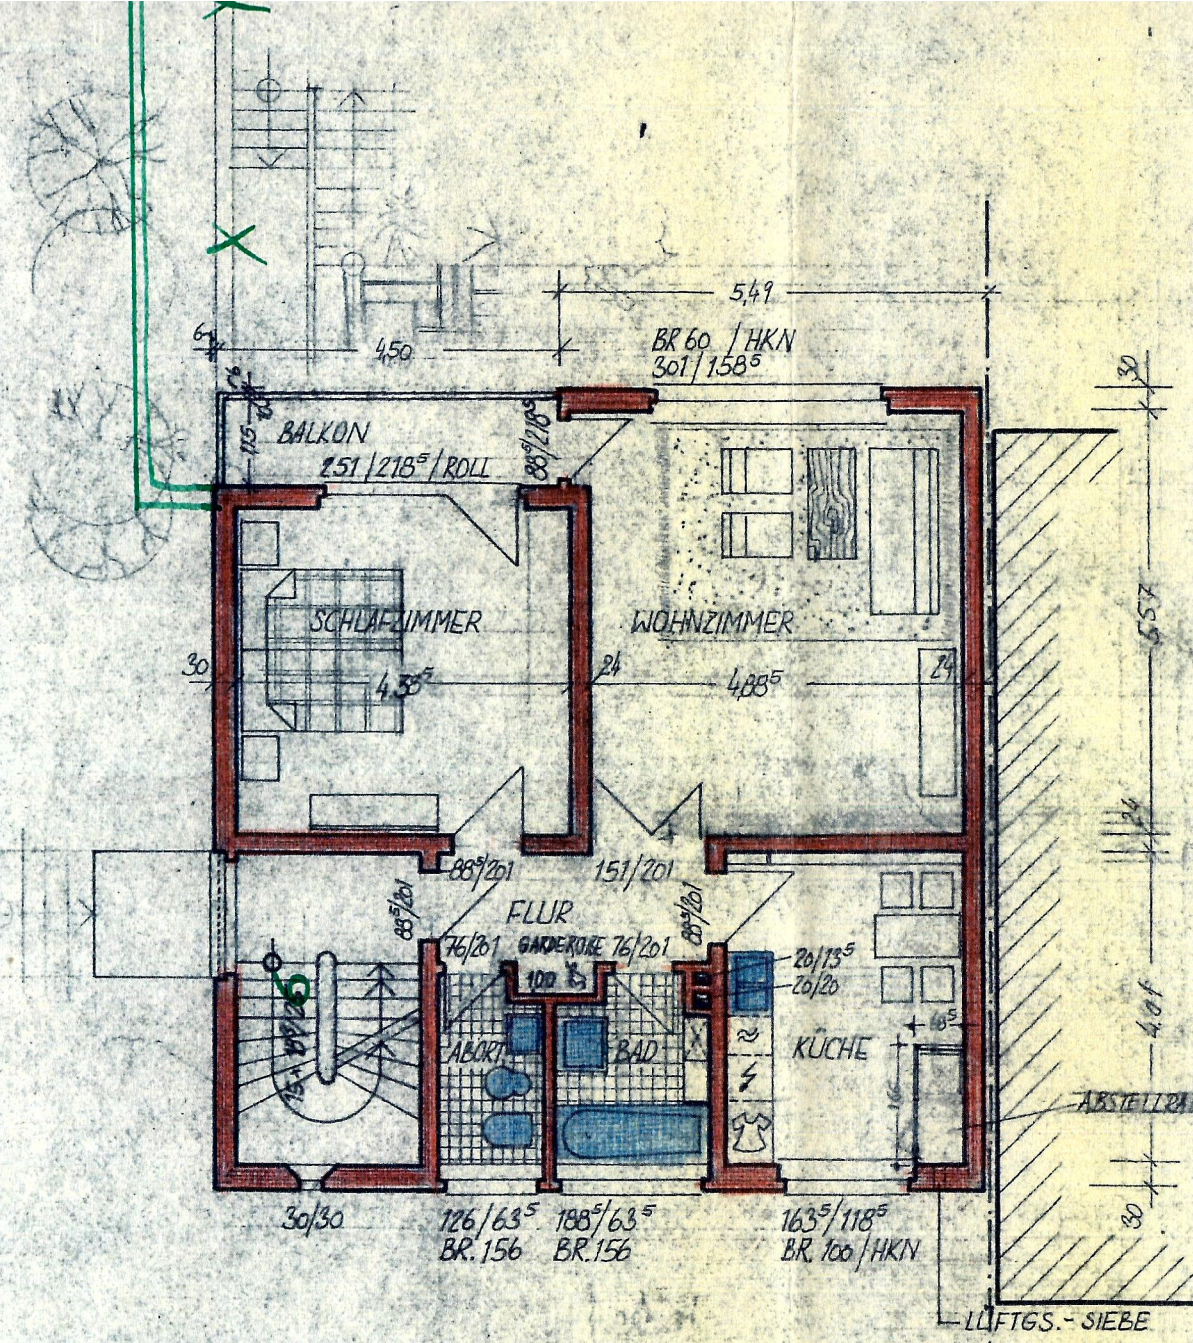

Der Hockellraum
innerhalb der Woh-
nung von minimal 1,00 m²
ist zu schaffen! (für die
Hauptwohnung)

