

Wohnung 2




Wohnung 3

BGF 137,48 m²

Wohnflächen 69,65 m²

Nutz-/Verkehrsflächen 24,95 m²

10,63⁵

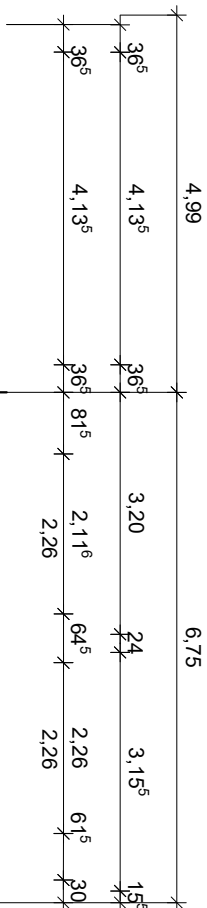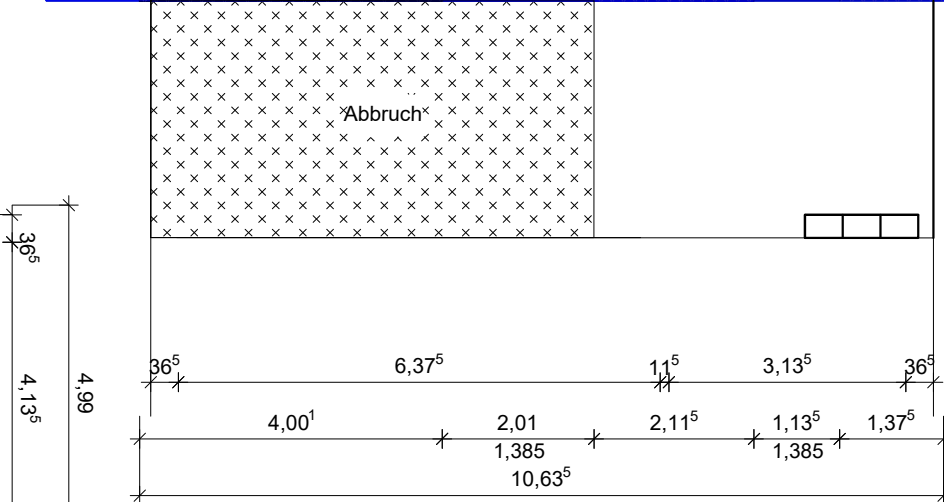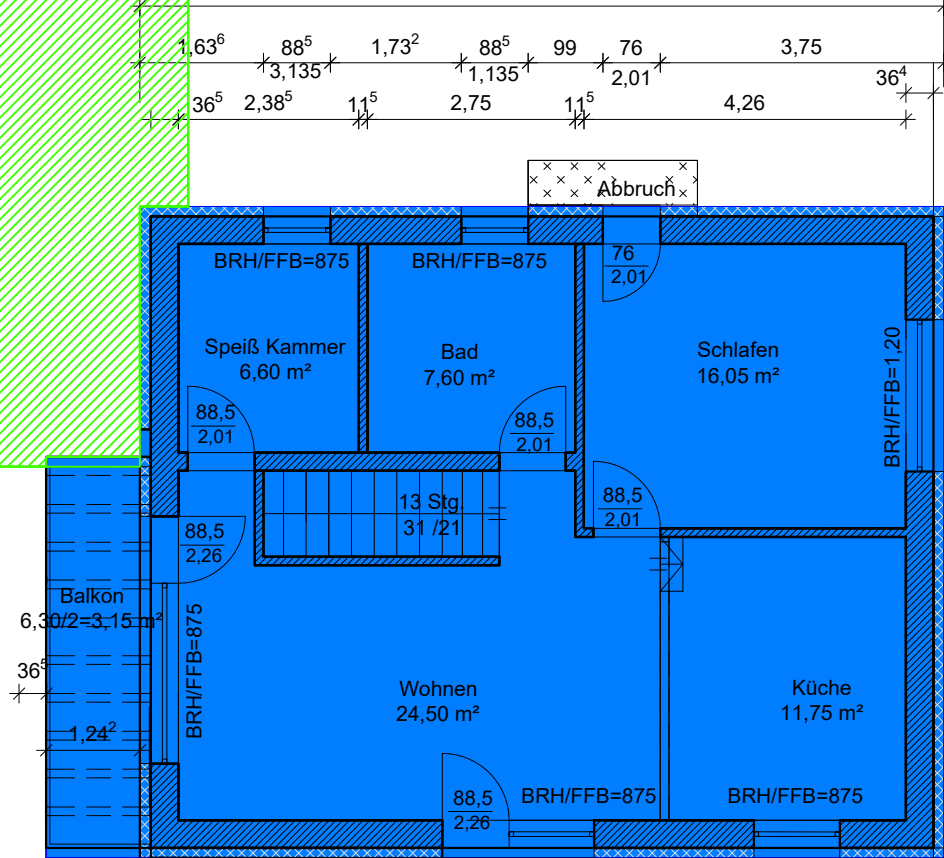

Wohnung 1

Treppe
4,25 m²
13 Stg.
31/21

Vorplatz
9,60 m²

Garage
17,20 m²

88,5
2,01

5,38⁵
5,98⁵

Abbruch
Garage
16,20 m²

Obergeschoss
M=1:100

Erdgeschoss
M=1:100



Jahnstraße

155/7

155/6

155

277/2

Lageplann
M=1:500

Zeichnung:	Jahnstr.10, Ergoldsbach Bestandsaufnahme Wohnung 3
Datum:	19.10.2021
Masstab:	1:100
Entwurfsverfasser:	Dipl. Ing. (FH) Albert Emberger
	gez. Arch. Zeini-Nari
Adresse:	Emberger-Ingenieure-Sachverständige 84079 Bruckberg / Gündlkofen Hangstrasse 10 Tel.:08765/93978-0 emberger@eis-plan.de Fax:08765/93978-1 www.eis-plan.de Mobil:0172/8927412