


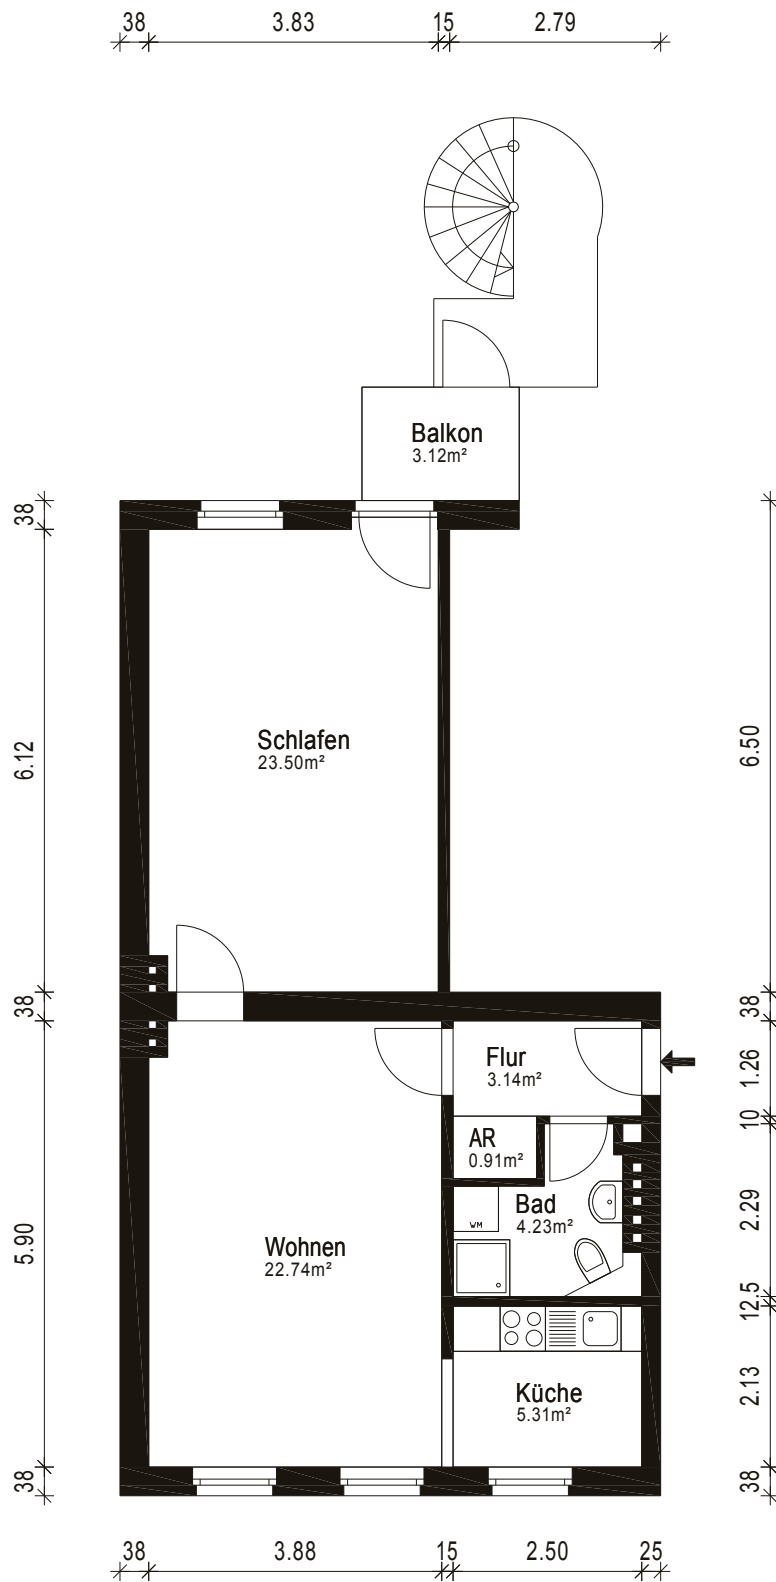

Gebäude Etagenwohnung		
Ort/Straße 10247 Berlin, Mainzer Str. 18		
Planinhalt 3.Obergeschoss		 Aufmaß - CAD-Service - Flächen
Maßstab 1:100	Datum 13.04.2023	
Objekt-Nr. -	Plan-Nr. 1	