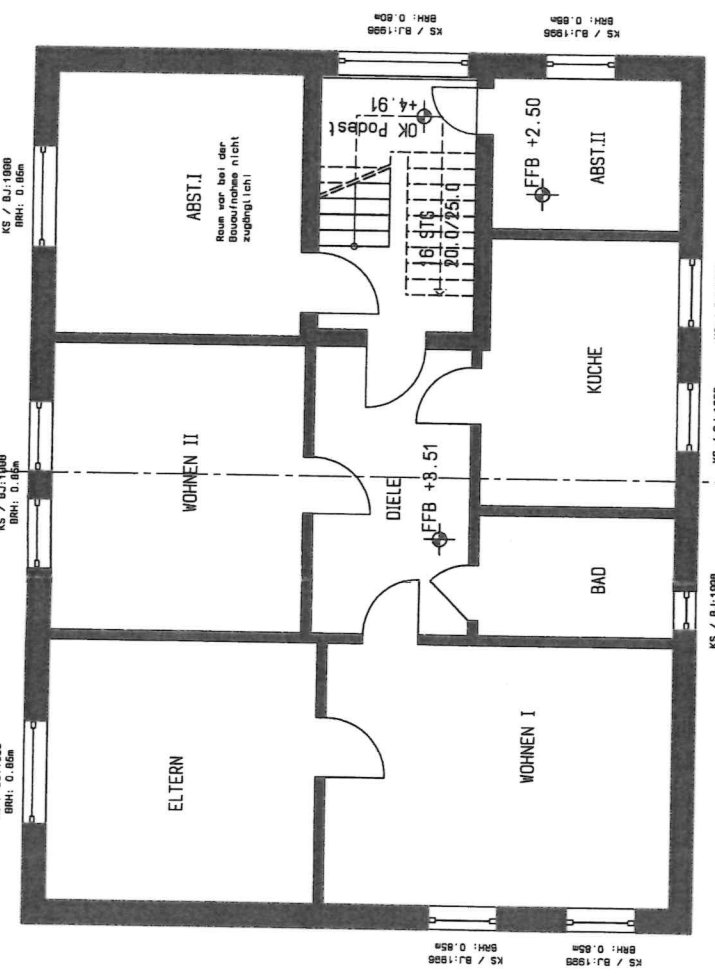
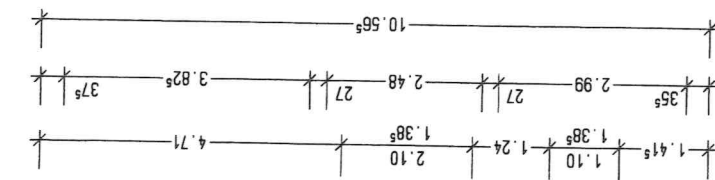
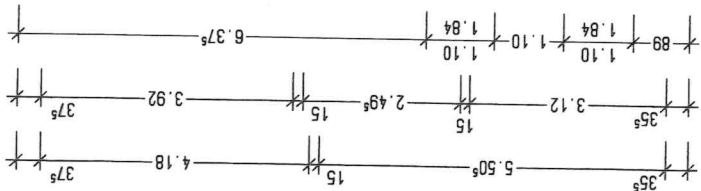


Bauvorhaben: AUFMASS EINES ZWEIFAMILIENHAUSES Objektdressse: Hannoversche Straße 2 37574 Einbeck Bearbeiter: BHR	OBERGESCHOSS M 1:100 Planver. ~~Egggeb~~ beratung Lillie Dipl. Ing. FH Erich Lillie Im Dorfwinkel 3 OT Berka Tel. 0 55 52 / 99 91 330 Fax 0 55 52 / 99 91 034 29.8.2007 BERKA, den 28.09.2007
BAUAUFNAHME: 23.08.2007	Datum, Unterschrift